LEGENDE

- Réseau électrique
- Réseau ORANGE
- Réseau Fibre Optique
- Réseau SL
- Réseau éclairage public
- Boucle de détection feux tricolore

Maître d'ouvrage:

ALSACE BAS-RHIN

Maître d'oeuvre:

ALSACE BAS-RHIN

RD 1083
Carrefour Ichtratzheim

Plan de récolement
RESEAUX SECS

Ind	Modifications	Date
A	Création original	12/06/2020
B	Modification DICT : Voir cartouche supprimmer toutes prises sauf le 0 SPIE	19/08/2021
C		
D		
E		
F		

Numéro d'affaire :	n°1083.5E8019671030
Numéro de DT :	
Référence certification:	n° 713418/5A-1
Géoréférencement	Lambert I
Echelle: 1/250	Date 22/06/2020

EUROVIA ALSACE

EUROVIA ALSACE LORRAINE
13 Rue ampère(B.P.5) Nord 67720 HOLTZHEIM
Téléphone : 03 88 76 40 00 Fax : 03 88 76 40 17
Mail : accueil@eurovia-l-a.com

Dessiné par : AMG	Vérifié par : SEB
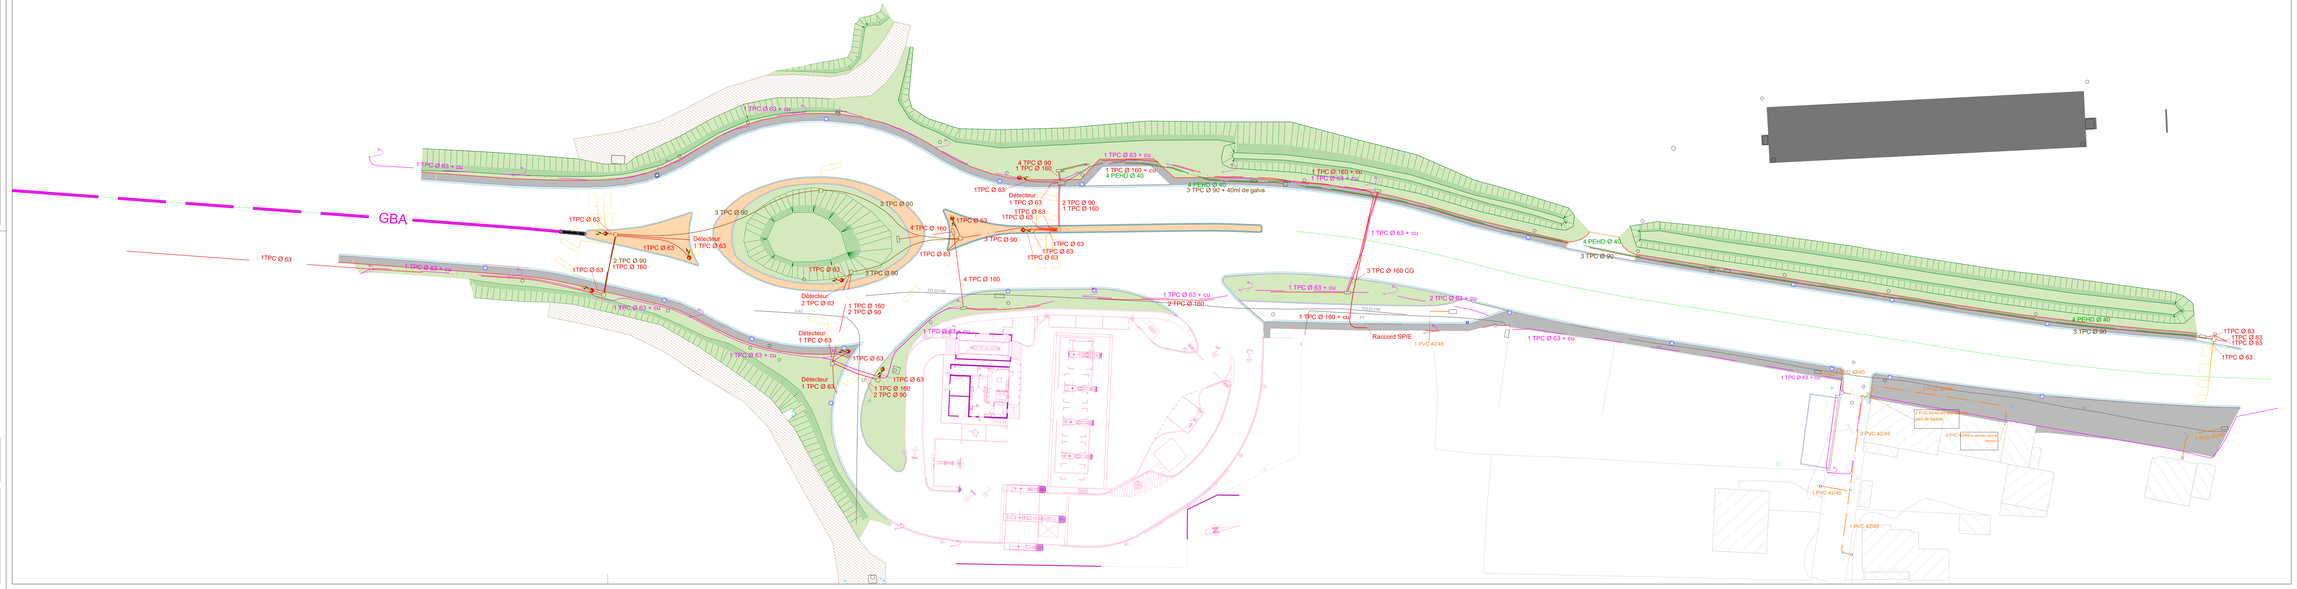
Fichier: Ichtratzheim RD 1083 Plan de récolement A 300000.dwg