

**De:** KARPOFF Nicolas <NICOLAS.KARPOFF@vinci-autoroutes.com>  
**Envoyé:** mercredi 12 février 2025 14:15  
**À:** 67 Bal Enquête Publique Ernolsheim sur Bruche et Autres  
**Cc:** BOSSU Gérard; RAVACHE Philippe  
**Objet:** AFAFE Ernolsheim-Bruche - Enquête publique nouveau parcellaire - Réclamation empiètements parcellaire sur A355  
**Pièces jointes:** D\_25-030\_AFAFE-ERNOLSHEIM\_Enquête publique nouveau parcellaire empiètement\_NK\_A250212.pdf; D\_25-030\_AFAFE-ERNOLSHEIM\_Enquête publique nouveau parcellaire empiètement\_ANNEXE1.pdf; D\_25-030\_AFAFE-ERNOLSHEIM\_Enquête publique nouveau parcellaire empiètement\_ANNEXE2.pdf

Monsieur le commissaire enquêteur,

Le financement, la conception, la construction, l'entretien, l'exploitation et la maintenance de l'autoroute A355, autoroute de contournement ouest de Strasbourg, ont été confiés par l'Etat à ARCOS par décret en Conseil d'Etat n°2016-72 du 29 janvier 2016.

Les travaux de construction de l'autoroute A355 ont été déclarés d'utilité publique (DUP) par décret du 23 janvier 2008 et prorogés par décret n°2018-36 du 22 janvier 2018.

Les terrains d'assiette de ces travaux constituent le domaine public autoroutier de l'A355 concédé à ARCOS (DPAC) et sont délimités par les différents aménagements présents sur site.

Nous avons été informés de l'enquête publique relative au nouveau parcellaire de l'aménagement foncier agricole, forestier et environnemental (AFAFE) et du programme des travaux connexes sur les communes d'Ernolsheim-Bruche, Breuschwickersheim, Kolbsheim avec extension sur la commune d'Ergersheim.

L'AFAFE doit respecter les prescriptions environnementales fixées par l'arrêté préfectoral n°2018/AFAF/13 du 17 avril 2018 ordonnant l'opération, notamment la prise en compte des mesures compensatoires de l'A355, la préservation des éléments naturels, la protection des cours d'eau et zones humides, la lutte contre l'érosion des sols et la préservation de la biodiversité.

Dans ce cadre, nous avons effectué une reconnaissance terrain et avons constaté en divers secteurs des incidences et empiètements du parcellaire cadastral sur le DPAC de l'A355.

Aussi nous demandons une mise en cohérence des limites issues de la présente AFAFE au droit de l'autoroute A355 avec celles du DPAC tel que fixés par les aménagements existants sur site ; cela se traduisant par un traitement des vingt situations et empiètements relevés comme suit :

- (i) neuf secteurs localisés en jaune sur l'annexe nécessitent une modification du projet du nouveau parcellaire de l'AFAFE, les aménagements présents étant indispensables à l'A355 et encadrés par la DUP.
- (ii) neuf secteurs localisés en bleu sur l'annexe nécessitent un déplacement de la clôture herbagère ou de l'alignement de poteaux afin de les ramener à la limite du projet de nouveau parcellaire de l'AFAFE ; dans l'éventualité où cette opération ne saurait être intégrée dans le cadre des travaux connexes, ces neuf empiètements devront suivre le traitement défini en (i) à savoir une mise en cohérence du parcellaire suivant les aménagements autoroutiers présents, dont la clôture herbagère ou l'alignement de poteaux.
- (iii) un secteur localisé en magenta sur l'annexe nécessite la préservation et la restauration de la fonctionnalité d'une mesure environnementale ; devront être supprimés les trois chemins agricoles situés au sein de la

mesure environnementale, leurs liaisons reconstituées hors mesure environnementale, puis la mesure environnementales restaurée.

- (iv) un secteur localisé en vert sur l'annexe nécessite la préservation de la fonctionnalité d'une mesure environnementale ; devra être inscrite sur les parcelles une obligation réelle environnementale (ORE) conforme à l'arrêté préfectoral portant autorisation unique du 30 août 2018 et ses compléments ; dans l'éventualité où cette ORE ne saurait être inscrite, cette emprise devra suivre le traitement défini en (i) à savoir la maîtrise foncière du parcellaire assiette de la mesure environnementale.

Nous tenions en outre à souligner que la clôture autoroutière, ouvrage de sécurité des usagers de l'autoroute, possède des caractéristiques ainsi qu'une hauteur réglementaire ; le parcellaire avoisinant ou les aménagements projetés dans le cadre des travaux connexes ne devront pas faire évoluer ces caractéristiques, tout particulièrement l'altitude du terrain dans une bande de soixante-quinze centimètres ; à cet effet, dans l'éventualité où cette bande ne serait pas rattachée à la parcelle autoroutière, nous demandons l'institution d'une servitude *non altius tollendi* sur ce périmètre pour les aménagements de toute nature au-dessus de l'altitude du pied de la clôture autoroutière.

Nous souhaiterions que vous puissiez nous faire parvenir un fichier au format « .dwg » du parcellaire ainsi mis à jour au droit des secteurs modifiés.

Vous remerciant pour la prise en compte de cette requête et restant à votre disposition pour toute rencontre si nécessaire, je vous prie de croire, Monsieur le commissaire enquêteur, à l'expression de mes salutations distinguées.

**Nicolas Karpoff**


VINCI Autoroutes

Direction de la Maîtrise d'Ouvrage – Responsable du pôle foncier


Rue Jean Bertin – 45770 Saran

GSM : +33 6 24 52 19 10

[nicolas.karpoff@vinci-autoroutes.com](mailto:nicolas.karpoff@vinci-autoroutes.com)

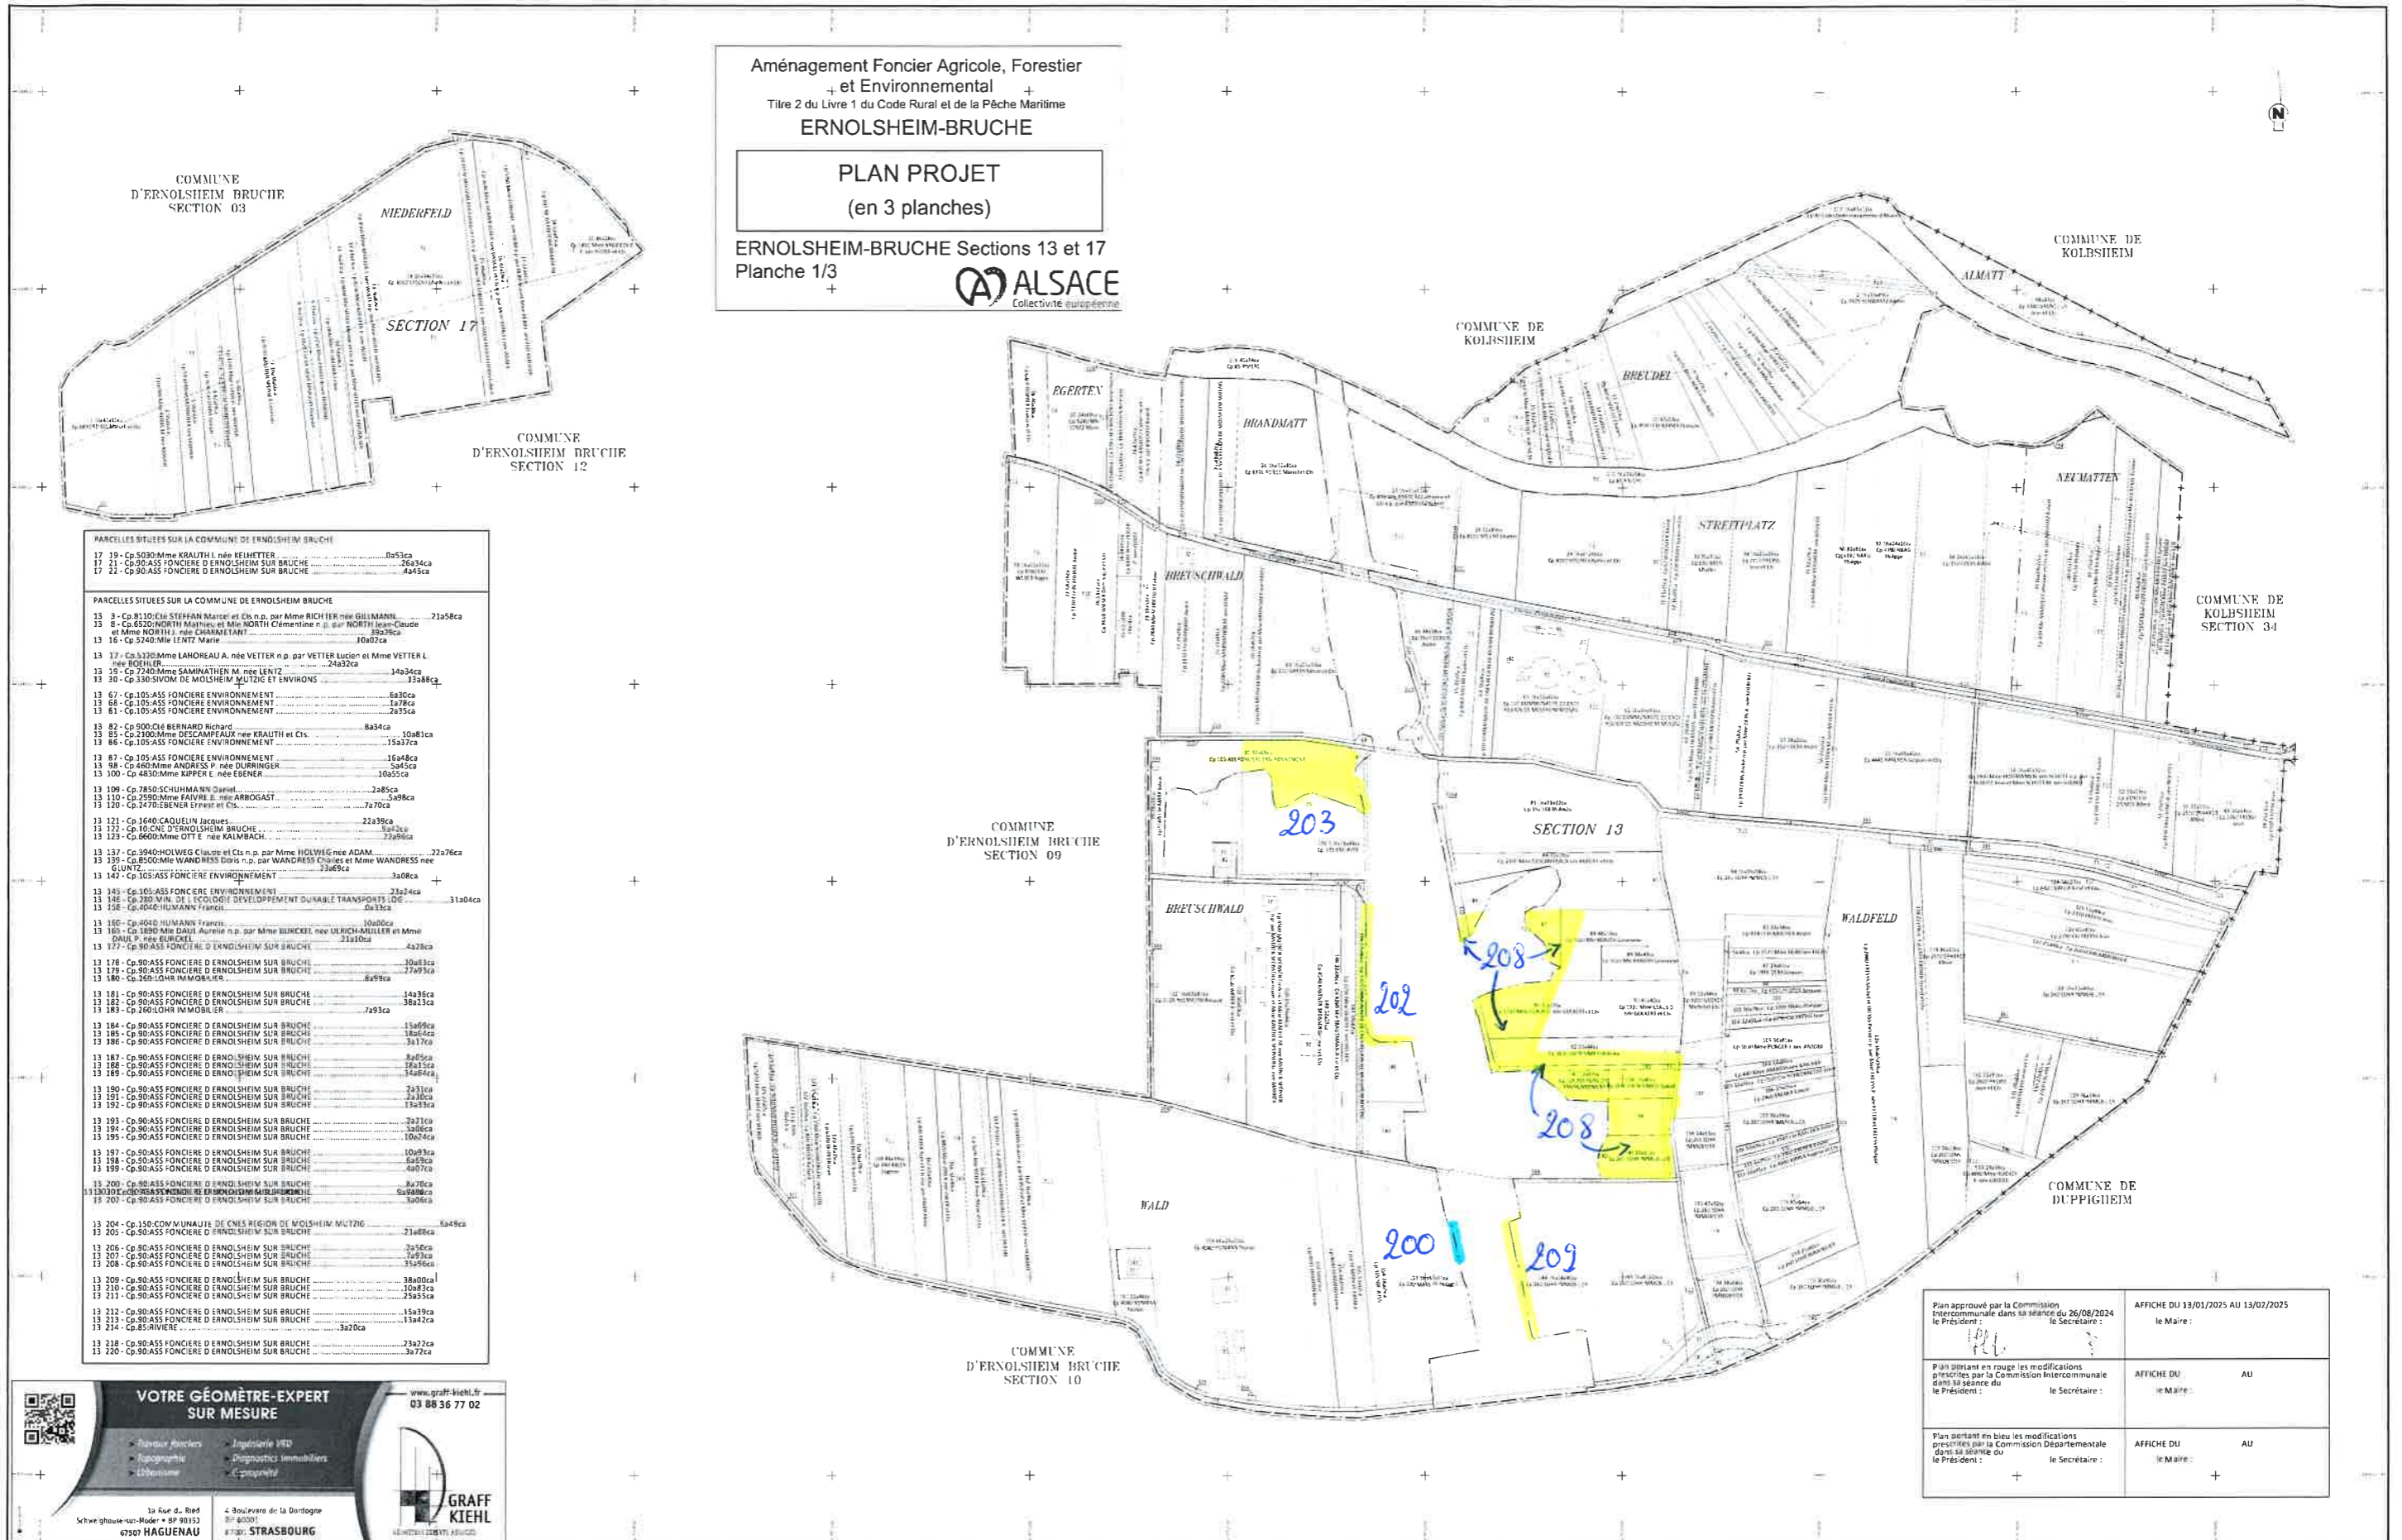

Aménagement Foncier Agricole, Forestier  
et Environnemental  
Titre 2 du Livre 1 du Code Rural et de la Pêche Maritime  
ERNOLSHEIM-BRUCHE  
PLAN PROJET  
(en 3 planches)  
ERNOLSHEIM-BRUCHE Sections 13 et 17  
Planche 1/3  
ALSACE  
Collectivité européenne

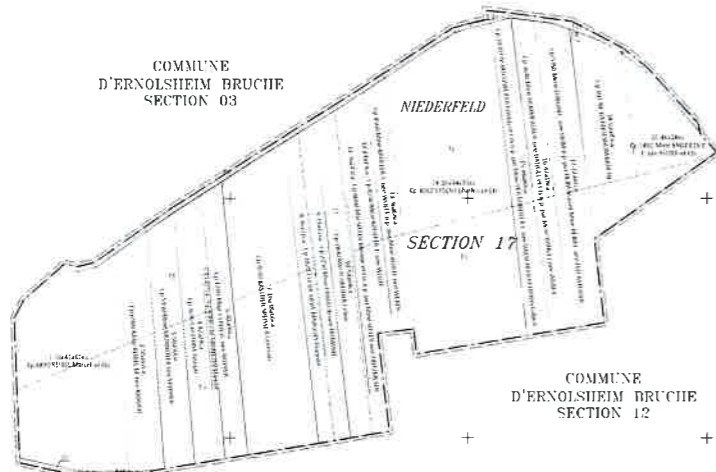

PARCELLES SITUÉES SUR LA COMMUNE D'ERNOLSHEIM BRUCHE

17	19 - Cp 5030 Mme KRAUTH I. née KEIMETTER	.....	Da53ca
17	21 - Cp 90 ASS FONCIERE D'ERNOLSHEIM SUR BRUCHE	.....	26a34ca
17	22 - Cp 90 ASS FONCIERE D'ERNOLSHEIM SUR BRUCHE	.....	8a45ca

PARCELLES SITUÉES SUR LA COMMUNE DE ERNOLSHEIM BRUCHE

13	3 - Cp 8130 Ela STEFFAN Marcel et Cts n.p. par Mme RICHIER Mme GILMANN	.....	21a58ca
13	4 - Cp 4520 NORTH MARIEU et Mlle NORTH Clémentine n.p. par NORTH Jean-Claude et Mme NORTH I. née KARAMELART	.....	29a39ca
13	16 - Cp 3740 Mlle LENTZ Marie	.....	10a07ca
13	17 - Cp 3330 Mme LANDREAU A. née VETTER n.p. par VETTER Lucien et Mme VETTER L. née BOEHLER	.....	24a32ca
13	20 - Cp 7240 Mme SAMINATHEN M. née LENTZ	.....	14a34ca
13	67 - Cp 105 ASS FONCIERE ENVIRONNEMENT	.....	6a30ca
13	68 - Cp 105 ASS FONCIERE ENVIRONNEMENT	.....	1a78ca
13	81 - Cp 105 ASS FONCIERE ENVIRONNEMENT	.....	2a35ca
13	82 - Cp 900 04 BERNARD Richard	.....	8a34ca
13	85 - Cp 2100 Mme DESCAMPEAUX née KRAUTH et Cts	.....	10a81ca
13	86 - Cp 105 ASS FONCIERE ENVIRONNEMENT	.....	15a37ca
13	87 - Cp 105 ASS FONCIERE ENVIRONNEMENT	.....	16a48ca
13	98 - Cp 4600 Mme ANDRESS P. née DURRINGEN	.....	5a65ca
13	100 - Cp 4830 Mme KIPPER E. née EBENER	.....	10a55ca
13	109 - Cp 7850 SCHUMMAN M. Daniel	.....	2a85ca
13	110 - Cp 2590 Mme FAIVE E. née ARBOGAST	.....	5a98ca
13	120 - Cp 2470 EBENER Ernest et Cts	.....	7a70ca
13	121 - Cp 1640 CAQUELIN Jacques	.....	22a99ca
13	122 - Cp 16 CNE D'ERNOLSHEIM BRUCHE	.....	5a12ca
13	139 - Cp 8500 Mme WANDRESS Boris n.p. par WANDRESS Charles et Mme WANDRESS née GUNTZ	.....	23a69ca
13	142 - Cp 105 ASS FONCIERE ENVIRONNEMENT	.....	3a08ca
13	145 - Cp 105 ASS FONCIERE ENVIRONNEMENT	.....	23a14ca
13	146 - Cp 280 MIN. DE L'ECOLOGIE DEVELOPPEMENT DURABLE TRANSPORTS LOG.	.....	31a04ca
13	165 - Cp 1890 Mlle DAUJ Aurelie n.p. par Mme BLINCKEL née URICH-MULLER et Mme DAUJ P. née BURCKEL	.....	21a10ca
13	177 - Cp 90 ASS FONCIERE D'ERNOLSHEIM SUR BRUCHE	.....	4a78ca
13	178 - Cp 90 ASS FONCIERE D'ERNOLSHEIM SUR BRUCHE	.....	10a81ca
13	179 - Cp 90 ASS FONCIERE D'ERNOLSHEIM SUR BRUCHE	.....	17a93ca
13	180 - Cp 260 LOHR IMMOBILIER	.....	8a59ca
13	182 - Cp 90 ASS FONCIERE D'ERNOLSHEIM SUR BRUCHE	.....	38a33ca
13	183 - Cp 260 LOHR IMMOBILIER	.....	7a93ca
13	184 - Cp 90 ASS FONCIERE D'ERNOLSHEIM SUR BRUCHE	.....	13a69ca
13	185 - Cp 90 ASS FONCIERE D'ERNOLSHEIM SUR BRUCHE	.....	18a14ca
13	186 - Cp 90 ASS FONCIERE D'ERNOLSHEIM SUR BRUCHE	.....	3a17ca
13	187 - Cp 90 ASS FONCIERE D'ERNOLSHEIM SUR BRUCHE	.....	8a05ca
13	188 - Cp 90 ASS FONCIERE D'ERNOLSHEIM SUR BRUCHE	.....	12a13ca
13	189 - Cp 90 ASS FONCIERE D'ERNOLSHEIM SUR BRUCHE	.....	14a54ca
13	190 - Cp 90 ASS FONCIERE D'ERNOLSHEIM SUR BRUCHE	.....	23a1ca
13	191 - Cp 90 ASS FONCIERE D'ERNOLSHEIM SUR BRUCHE	.....	2a30ca
13	192 - Cp 90 ASS FONCIERE D'ERNOLSHEIM SUR BRUCHE	.....	13a33ca
13	193 - Cp 90 ASS FONCIERE D'ERNOLSHEIM SUR BRUCHE	.....	2a71ca
13	194 - Cp 90 ASS FONCIERE D'ERNOLSHEIM SUR BRUCHE	.....	3a08ca
13	195 - Cp 90 ASS FONCIERE D'ERNOLSHEIM SUR BRUCHE	.....	10a74ca
13	197 - Cp 90 ASS FONCIERE D'ERNOLSHEIM SUR BRUCHE	.....	10a93ca
13	198 - Cp 90 ASS FONCIERE D'ERNOLSHEIM SUR BRUCHE	.....	5a82ca
13	199 - Cp 90 ASS FONCIERE D'ERNOLSHEIM SUR BRUCHE	.....	6a07ca
13	200 - Cp 90 ASS FONCIERE D'ERNOLSHEIM SUR BRUCHE	.....	8a70ca
13	201 - Cp 90 ASS FONCIERE D'ERNOLSHEIM SUR BRUCHE	.....	5a98ca
13	202 - Cp 90 ASS FONCIERE D'ERNOLSHEIM SUR BRUCHE	.....	3a06ca
13	204 - Cp 150 COMMUNAUTE DE CNLS REGION DE MOLSHEIM MULZIG	.....	6a46ca
13	205 - Cp 90 ASS FONCIERE D'ERNOLSHEIM SUR BRUCHE	.....	21a88ca
13	206 - Cp 90 ASS FONCIERE D'ERNOLSHEIM SUR BRUCHE	.....	2a58ca
13	207 - Cp 90 ASS FONCIERE D'ERNOLSHEIM SUR BRUCHE	.....	1a78ca
13	208 - Cp 90 ASS FONCIERE D'ERNOLSHEIM SUR BRUCHE	.....	13a56ca
13	209 - Cp 90 ASS FONCIERE D'ERNOLSHEIM SUR BRUCHE	.....	38a00ca
13	210 - Cp 90 ASS FONCIERE D'ERNOLSHEIM SUR BRUCHE	.....	10a83ca
13	211 - Cp 90 ASS FONCIERE D'ERNOLSHEIM SUR BRUCHE	.....	23a55ca
13	212 - Cp 90 ASS FONCIERE D'ERNOLSHEIM SUR BRUCHE	.....	15a39ca
13	213 - Cp 90 ASS FONCIERE D'ERNOLSHEIM SUR BRUCHE	.....	13a42ca
13	214 - Cp 85 BRUYERE	.....	3a20ca
13	218 - Cp 90 ASS FONCIERE D'ERNOLSHEIM SUR BRUCHE	.....	23a22ca
13	220 - Cp 90 ASS FONCIERE D'ERNOLSHEIM SUR BRUCHE	.....	3a72ca


**VOTRE GEOMETRE-EXPERT SUR MESURE**

www.graff-kiehl.fr  
03 88 36 77 02

1a Rue d. Bed  
Schweigbaue-van-Moder • BP 90153  
67507 HAGUENAU

4 Boulevard de la Dordogne  
BP 60001  
67101 STRASBOURG

**GRAFF KIEHL**  
GEOMETRE-EXPERTS ASSOCIES

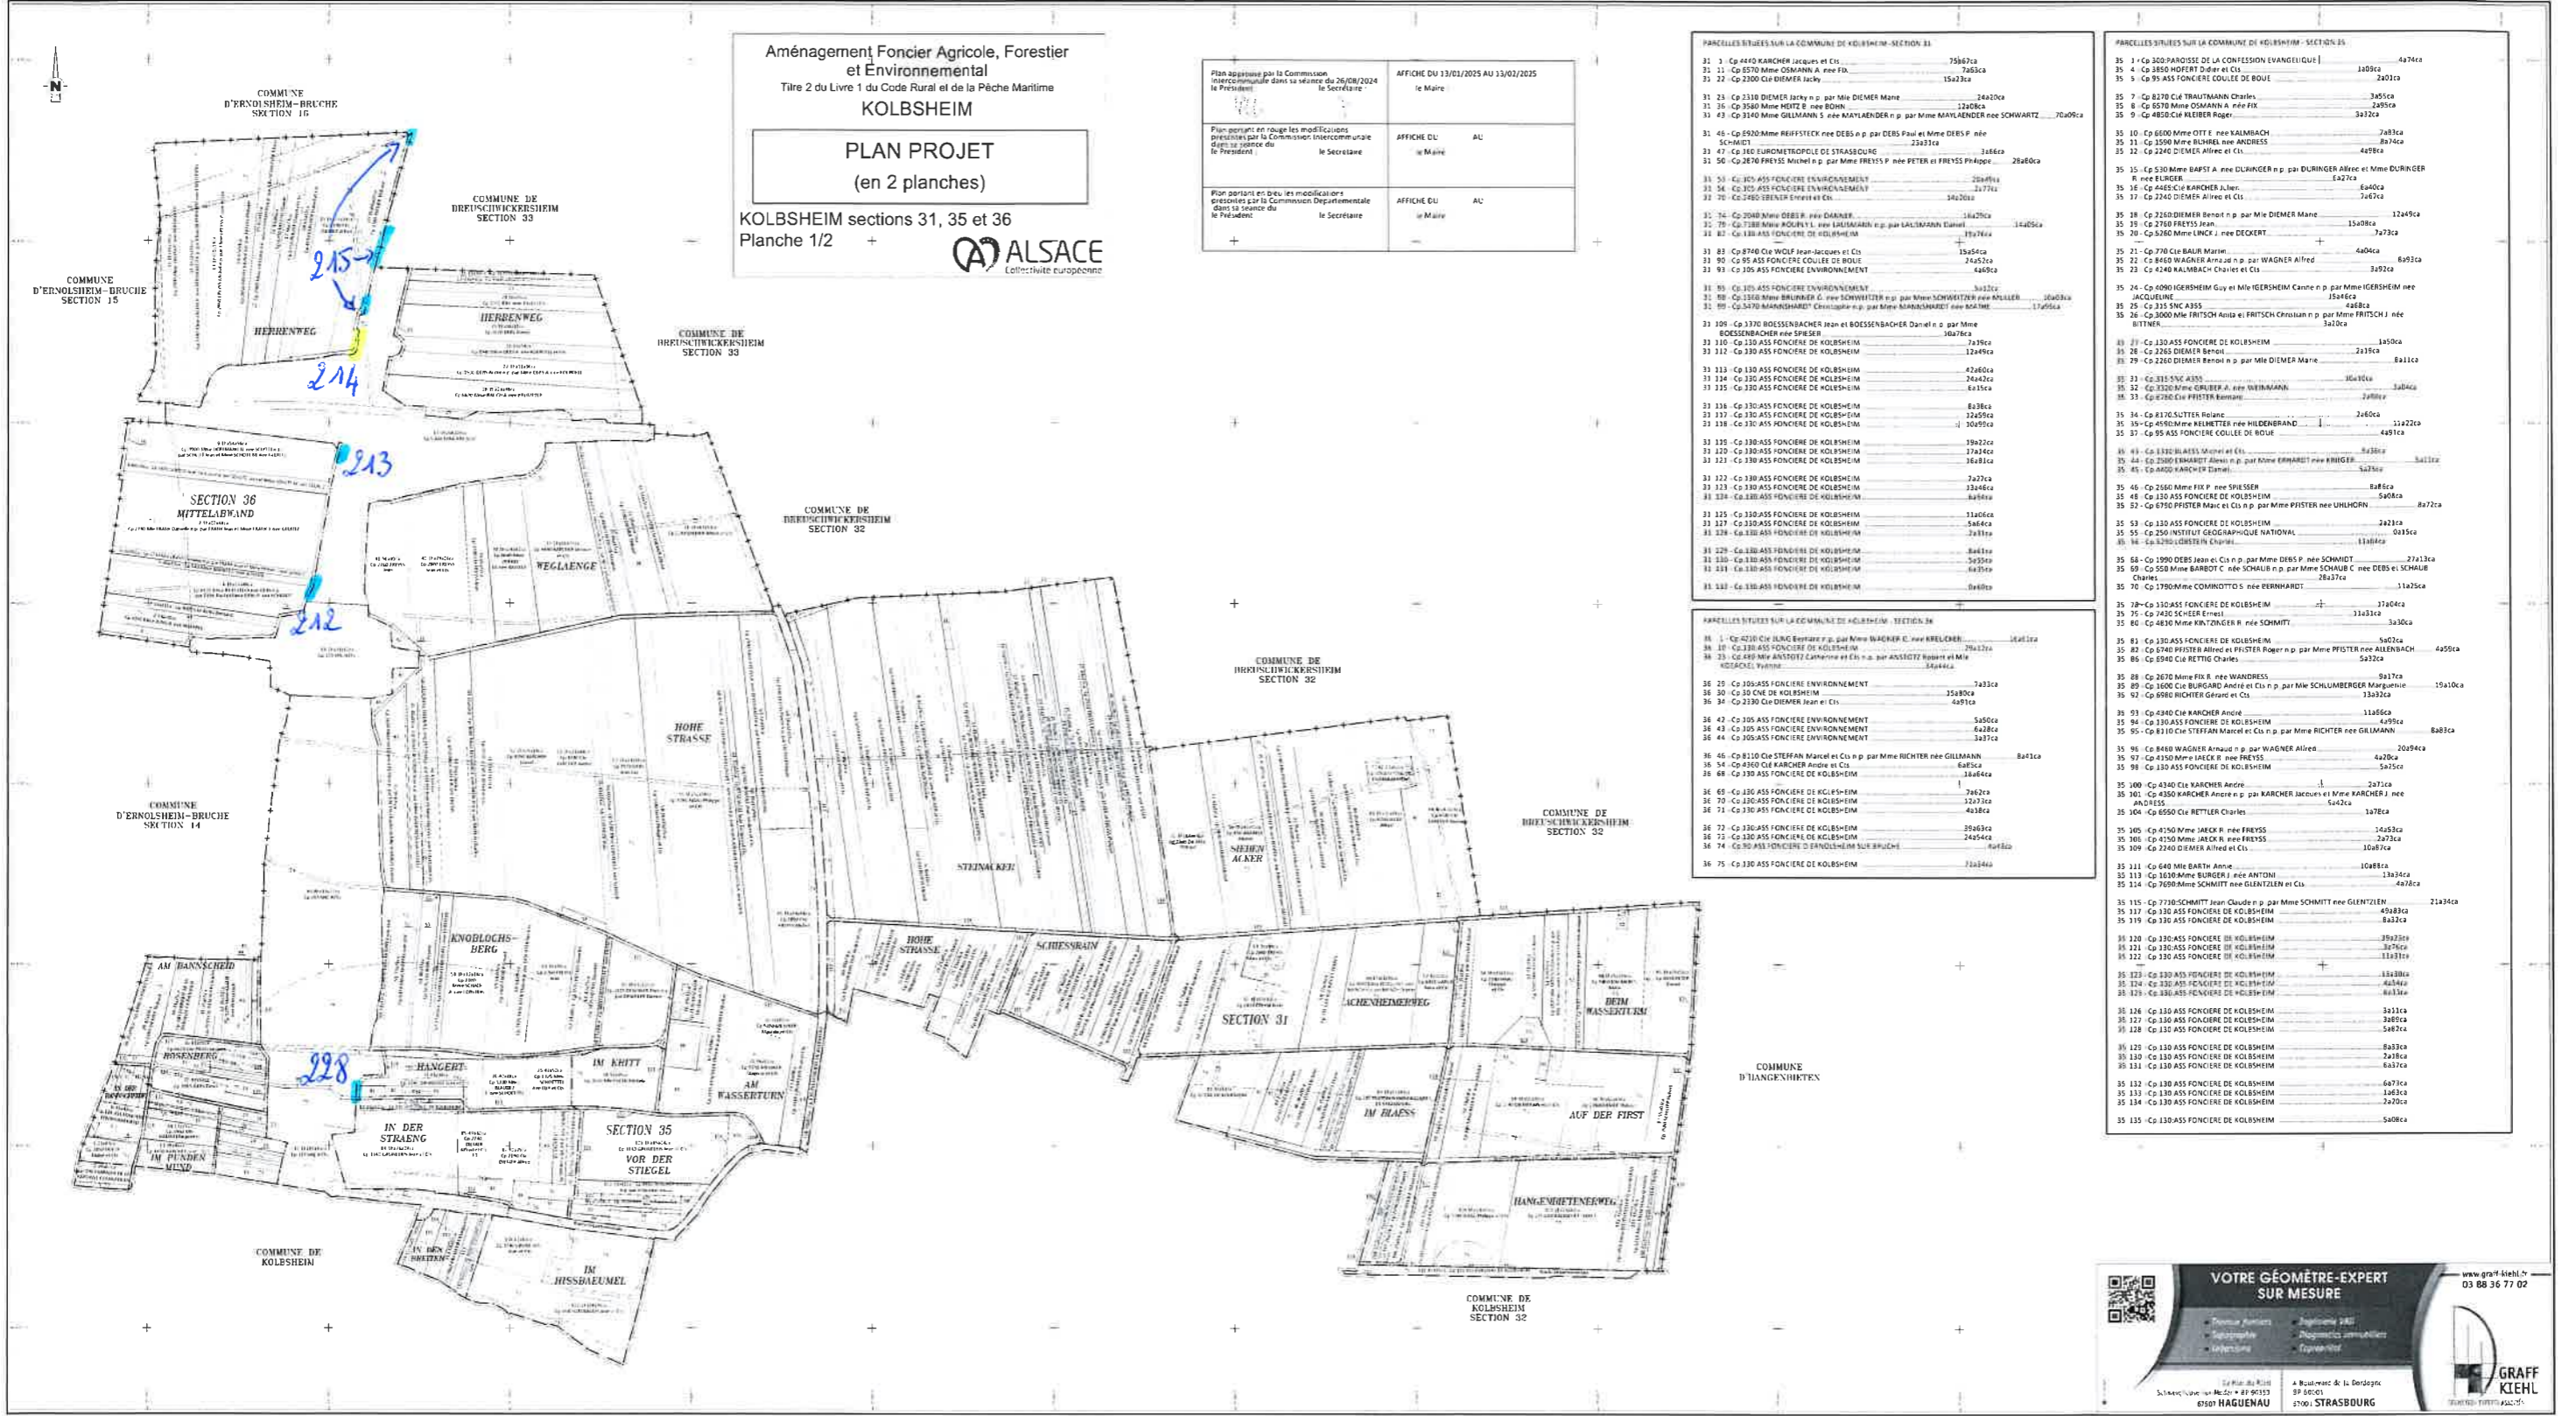

Aménagement Foncier Agricole, Forestier et Environnemental  
Titre 2 du Livre 1 du Code Rural et de la Pêche Maritime  
**KOLBSHEIM**  
**PLAN PROJET**  
(en 2 planches)  
KOLBSHEIM sections 31, 35 et 36  
Planche 1/2




PARCELLES SITUÉES SUR LA COMMUNE DE KOLBSHEIM - SECTION 31	

PARCELLES SITUÉES SUR LA COMMUNE DE KOLBSHEIM - SECTION 35	

**VOTRE GÉOMÈTRE-EXPERT SUR MESURE**

www.graff-kiel.fr  
03 88 36 77 02



BP 6601  
67067 STRASBOURG

**GRAFF KIEHL**  
Géomètres-Experts

Aménagement Foncier Agricole, Forestier  
et Environnemental  
Titre 2 du Livre 1 du Code Rural et de la Pêche Maritime  
**BREUSCHWICKERSHEIM**


**PLAN PROJET**  
(en 4 planches)

BREUSCHWICKERSHEIM Section 33  
Planche 3/4



PARCELLES SITUÉES SUR LA COMMUNE DE BREUSCHWICKERSHEIM - SECTION 33

33 16 - Cp.7460-SCHEER Jean	12a47ca
33 22 - Cp.40-COLLECTIVITÉ EUROPÉENNE D'ALSACE	4a72ca
33 23 - Cp.160-EUROMETROPÔLE DE STRASBOURG	5a31ca
33 37 - Cp.7930-Mme SEITZ A. née KIEFER n.p. par KIEFER Ernest et Mme KIEFER E. née BERNHARDT	36a18ca
33 38 - Cp.110-ASS FONCIERE DE BREUSCHWICKERSHEIM	8a35ca
33 45 - Cp.20-CNE DE BREUSCHWICKERSHEIM	27a92ca
33 48 - Cp.8010-Mme SOBRAQUES née KIEFER n.p. par Mme KIEFER A. née BAUR et KIEFER Alfred	30a07ca
33 77 - Cp.110-ASS FONCIERE DE BREUSCHWICKERSHEIM	45a82ca
33 78 - Cp.110-ASS FONCIERE DE BREUSCHWICKERSHEIM	31a04ca
33 79 - Cp.110-ASS FONCIERE DE BREUSCHWICKERSHEIM	5a03ca
33 80 - Cp.110-ASS FONCIERE DE BREUSCHWICKERSHEIM	48a41ca
33 81 - Cp.110-ASS FONCIERE DE BREUSCHWICKERSHEIM	17a82ca
33 83 - Cp.110-ASS FONCIERE DE BREUSCHWICKERSHEIM	5a00ca
33 84 - Cp.110-ASS FONCIERE DE BREUSCHWICKERSHEIM	11a31ca
33 85 - Cp.110-ASS FONCIERE DE BREUSCHWICKERSHEIM	10a41ca
33 86 - Cp.110-ASS FONCIERE DE BREUSCHWICKERSHEIM	56a46ca
33 87 - Cp.110-ASS FONCIERE DE BREUSCHWICKERSHEIM	46a65ca
33 88 - Cp.110-ASS FONCIERE DE BREUSCHWICKERSHEIM	24a90ca
33 89 - Cp.110-ASS FONCIERE DE BREUSCHWICKERSHEIM	27a01ca
33 90 - Cp.110-ASS FONCIERE DE BREUSCHWICKERSHEIM	16a56ca
33 91 - Cp.110-ASS FONCIERE DE BREUSCHWICKERSHEIM	17a56ca
33 92 - Cp.110-ASS FONCIERE DE BREUSCHWICKERSHEIM	15a66ca
33 93 - Cp.110-ASS FONCIERE DE BREUSCHWICKERSHEIM	11a50ca
33 94 - Cp.110-ASS FONCIERE DE BREUSCHWICKERSHEIM	24a65ca
33 95 - Cp.110-ASS FONCIERE DE BREUSCHWICKERSHEIM	13a05ca
33 96 - Cp.110-ASS FONCIERE DE BREUSCHWICKERSHEIM	13a34ca
33 98 - Cp.110-ASS FONCIERE DE BREUSCHWICKERSHEIM	17a71ca
33 99 - Cp.105-ASS FONCIERE ENVIRONNEMENT	1a44ca
33 101 - Cp.110-ASS FONCIERE DE BREUSCHWICKERSHEIM	6a63ca
33 102 - Cp.110-ASS FONCIERE DE BREUSCHWICKERSHEIM	6a58ca
33 104 - Cp.110-ASS FONCIERE DE BREUSCHWICKERSHEIM	3a45ca
33 105 - Cp.110-ASS FONCIERE DE BREUSCHWICKERSHEIM	7a23ca
33 106 - Cp.110-ASS FONCIERE DE BREUSCHWICKERSHEIM	7a47ca
33 107 - Cp.110-ASS FONCIERE DE BREUSCHWICKERSHEIM	5a54ca

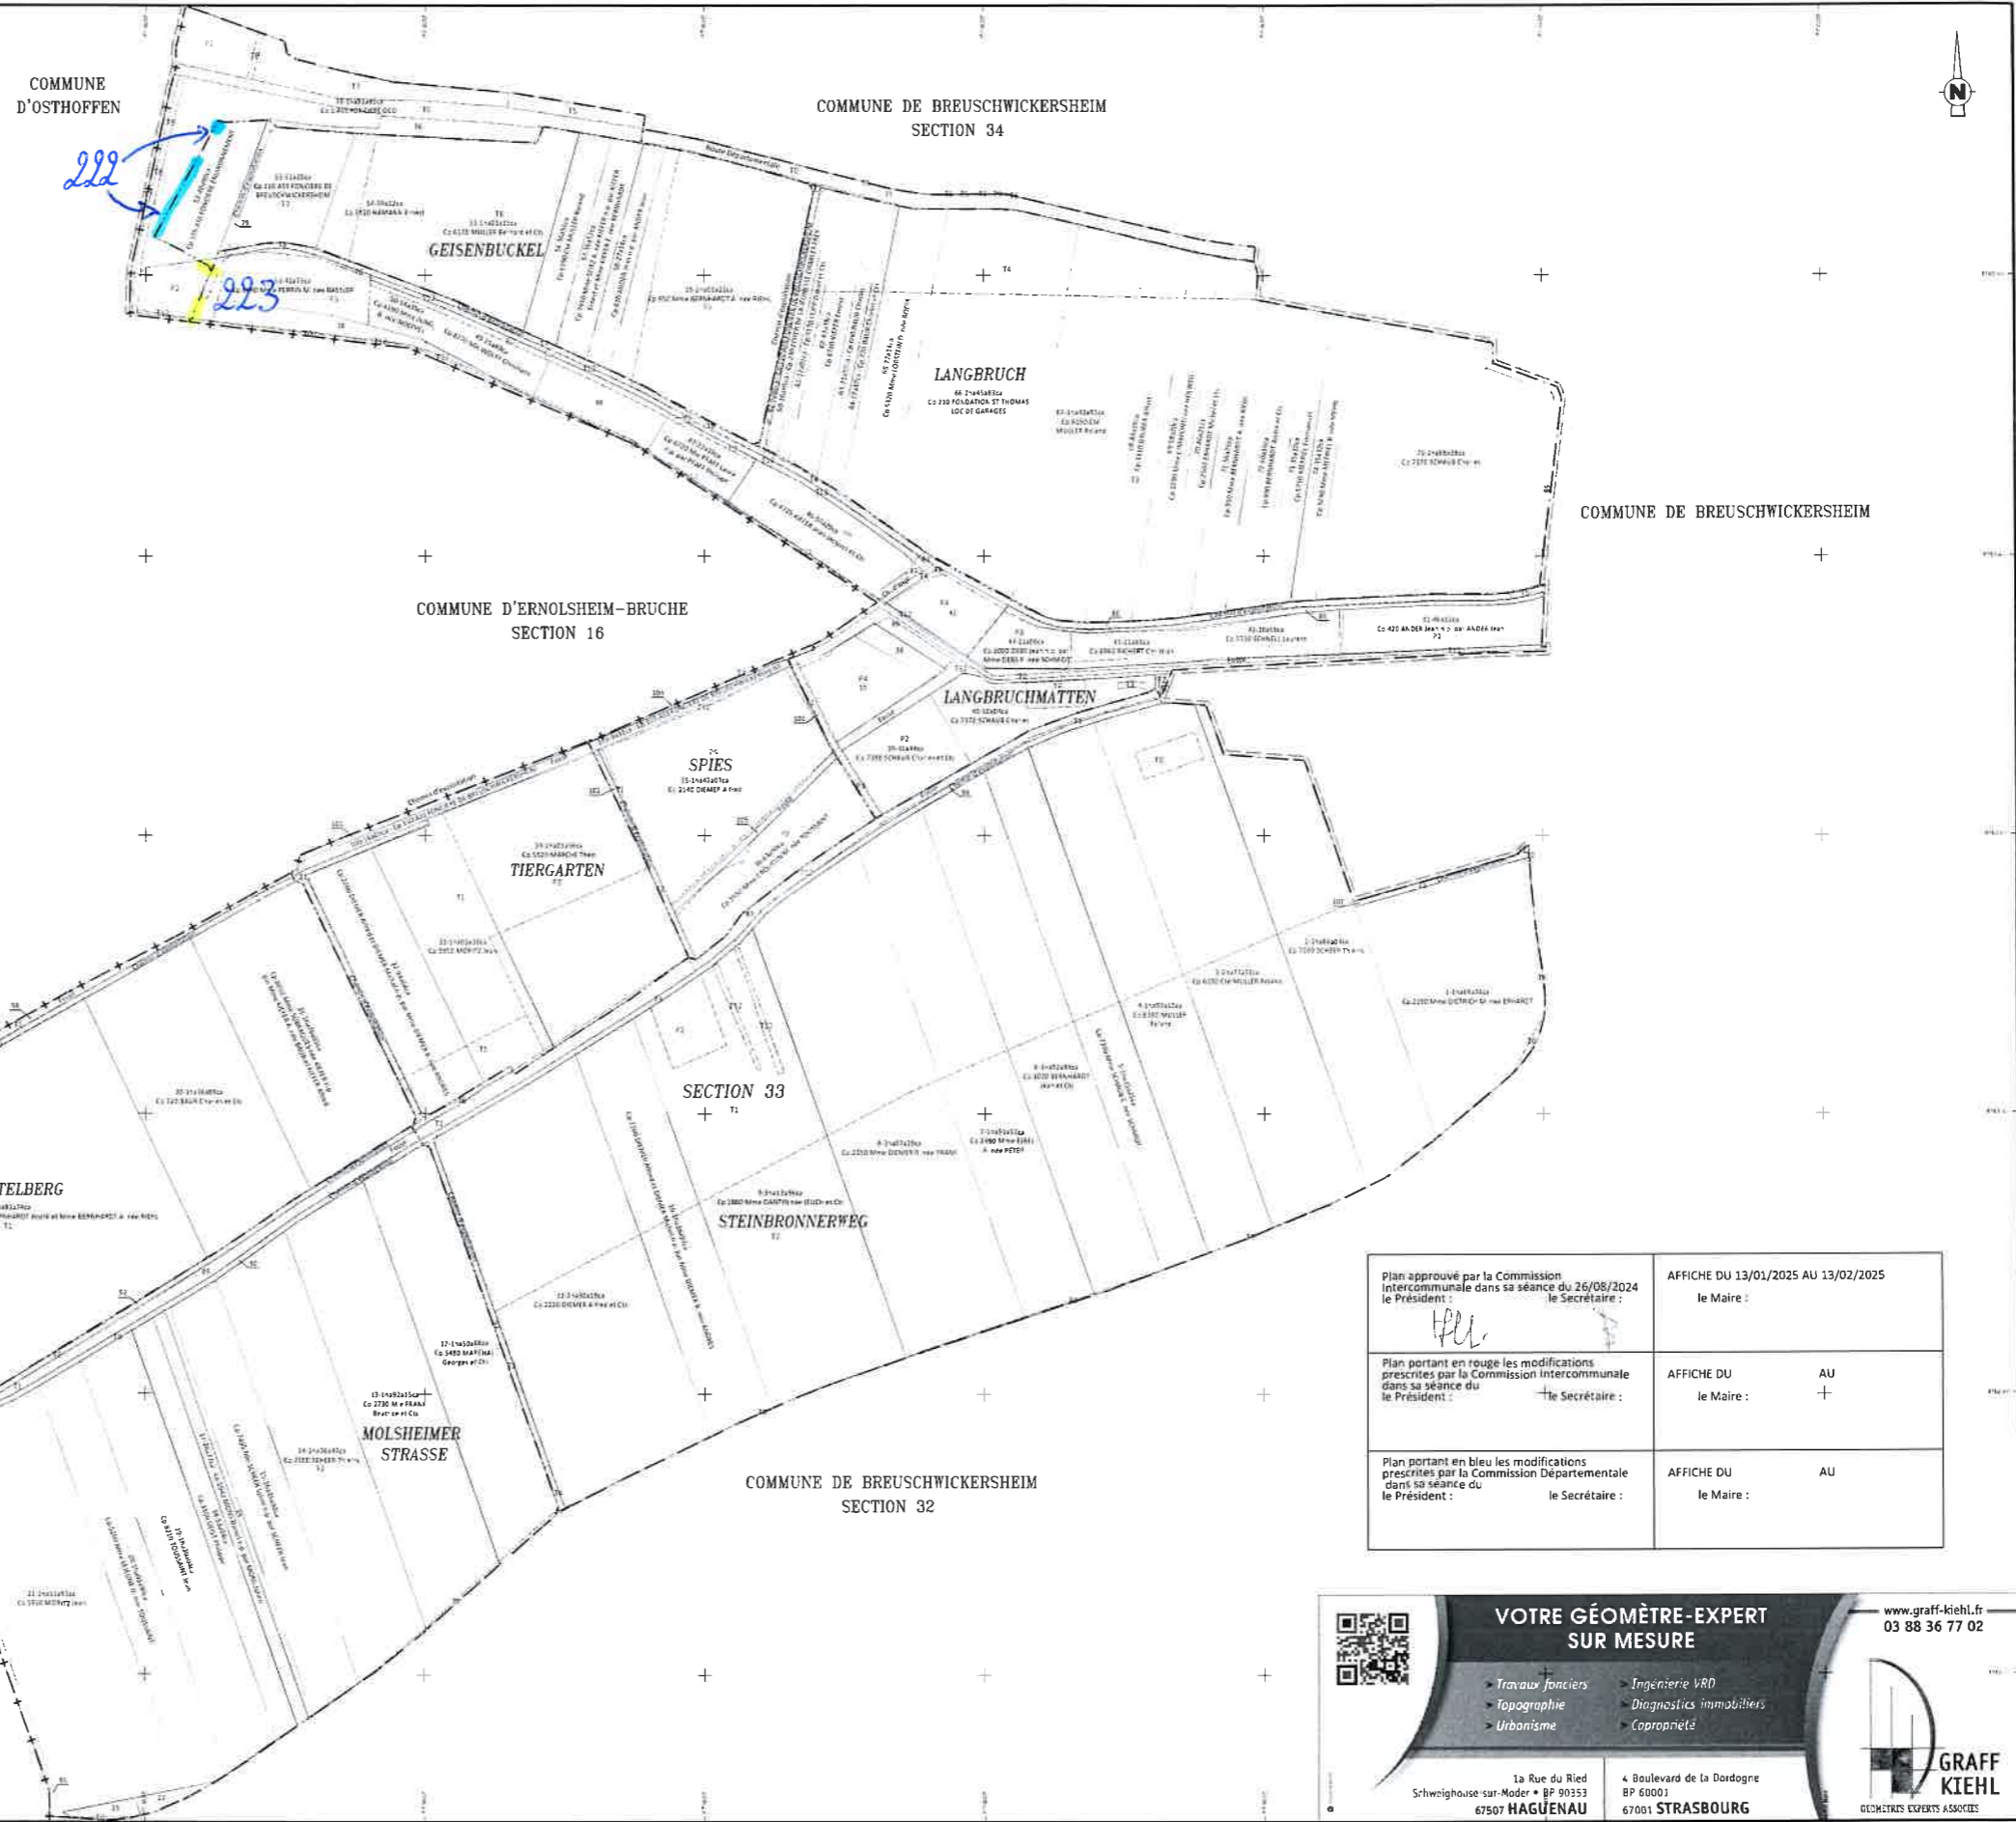

Plan approuvé par la Commission Intercommunale dans sa séance du 26/08/2024 le Président : <i>[Signature]</i> le Secrétaire : <i>[Signature]</i>	AFFICHE DU 13/01/2025 AU 13/02/2025 le Maire :
Plan portant en rouge les modifications prescrites par la Commission Intercommunale dans sa séance du le Président : <i>[Signature]</i> le Secrétaire : <i>[Signature]</i>	AFFICHE DU AU le Maire : +
Plan portant en bleu les modifications prescrites par la Commission Départementale dans sa séance du le Président : <i>[Signature]</i> le Secrétaire : <i>[Signature]</i>	AFFICHE DU AU le Maire :

**VOTRE GÉOMÈTRE-EXPERT SUR MESURE**

www.graff-kiehl.fr  
03 88 36 77 02

- Travaux fonciers
- Topographie
- Urbanisme
- Ingenierie VRD
- Diagnostique immobiliers
- Copropriété

1a Rue du Ried  
Schweighouse-sur-Moder • BP 90353  
67507 HAGUENAU

4 Boulevard de la Dordogne  
BP 60001  
67001 STRASBOURG


**GRAFF KIEHL**  
GÉOMÈTRES EXPERTS ASSOCIÉS

# ERGERSHEIM et ERNOLSHEIM-BRUCHE

Aménagement Foncier Agricole, Forestier  
et Environnemental  
Titre 2 du Livre 1 du Code Rural et de la Pêche Maritime  
**ERGERSHEIM - ERNOLSHEIM-BRUCHE**

**PLAN PROJET**  
(en 3 planches)

ERNOLSHEIM-BRUCHE Sections 15 et 16  
ERGERSHEIM Section 13  
Planche 3/3

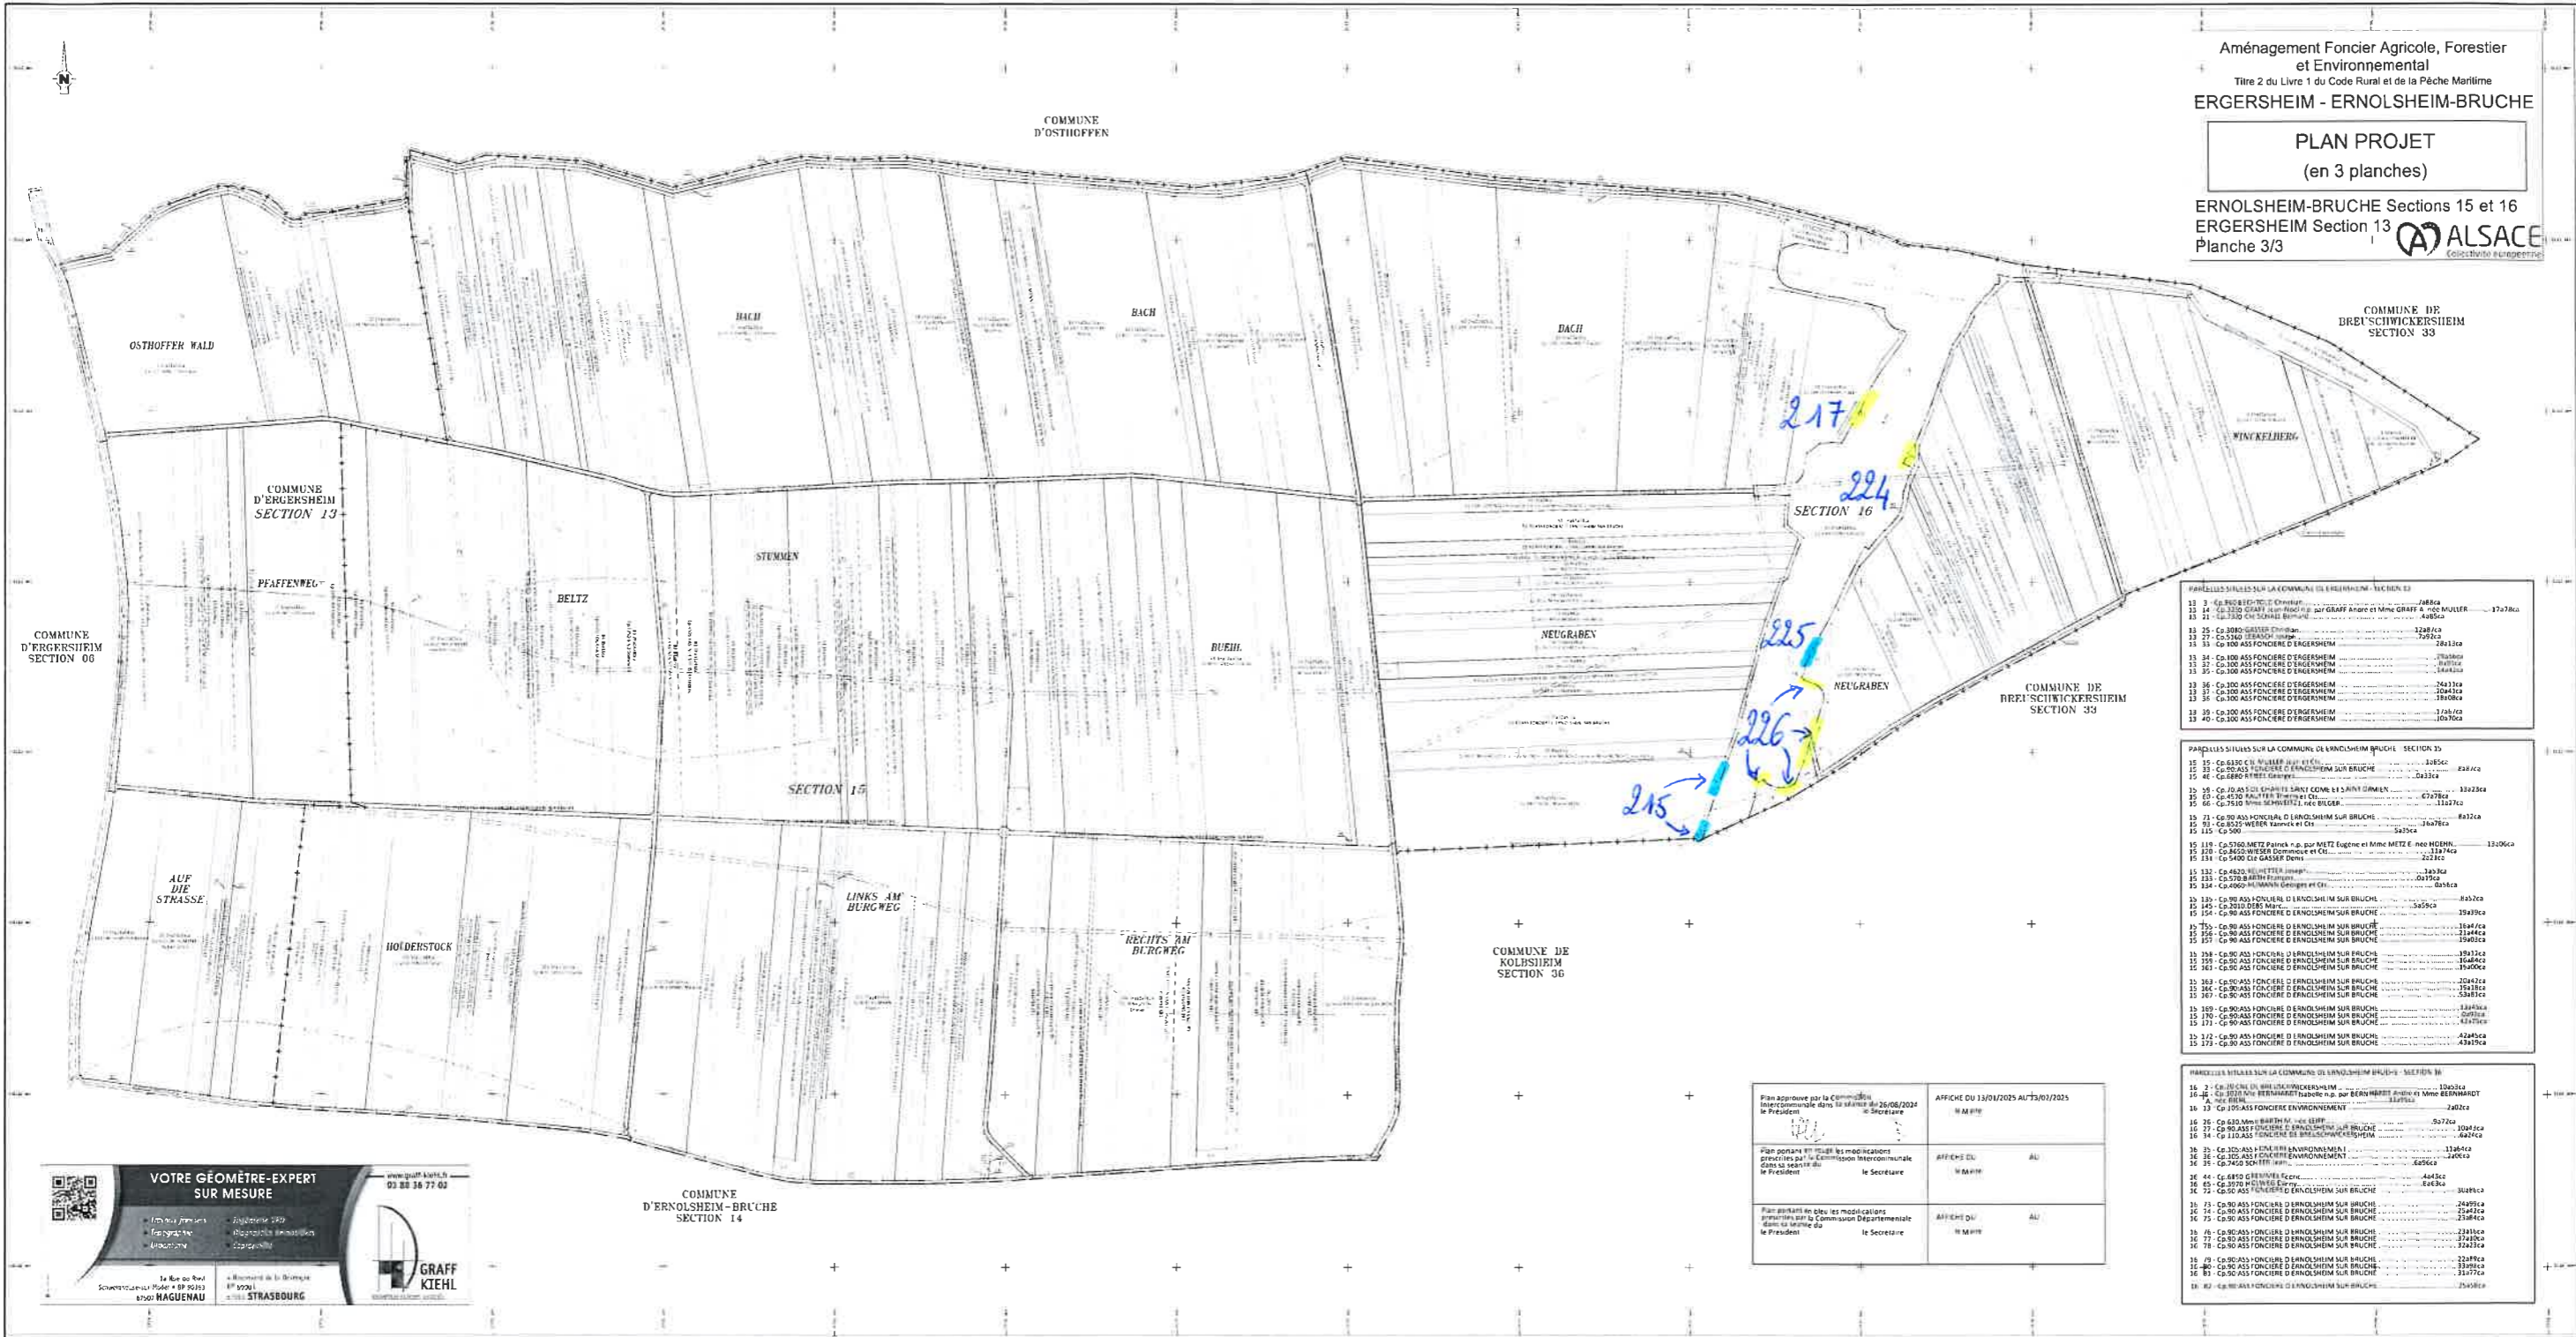

PARCELLES SITUÉES SUR LA COMMUNE DE ERGERSHEIM - SECTION 13




PARCELLES SITUÉES SUR LA COMMUNE DE ERNOLSHEIM-BRUCHE - SECTION 16

**VOTRE GÉOMÈTRE-EXPERT SUR MESURE**  






Aménagement Foncier Agricole, Forestier  
et Environnemental  
Titre 2 du Livre 1 du Code Rural et de la Pêche Maritime  
**BREUSCHWICKERSHEIM**  
**PLAN PROJET**  
(en 4 planches)

BREUSCHWICKERSHEIM  
Section 34, 35 et 36  
Planche 4/4



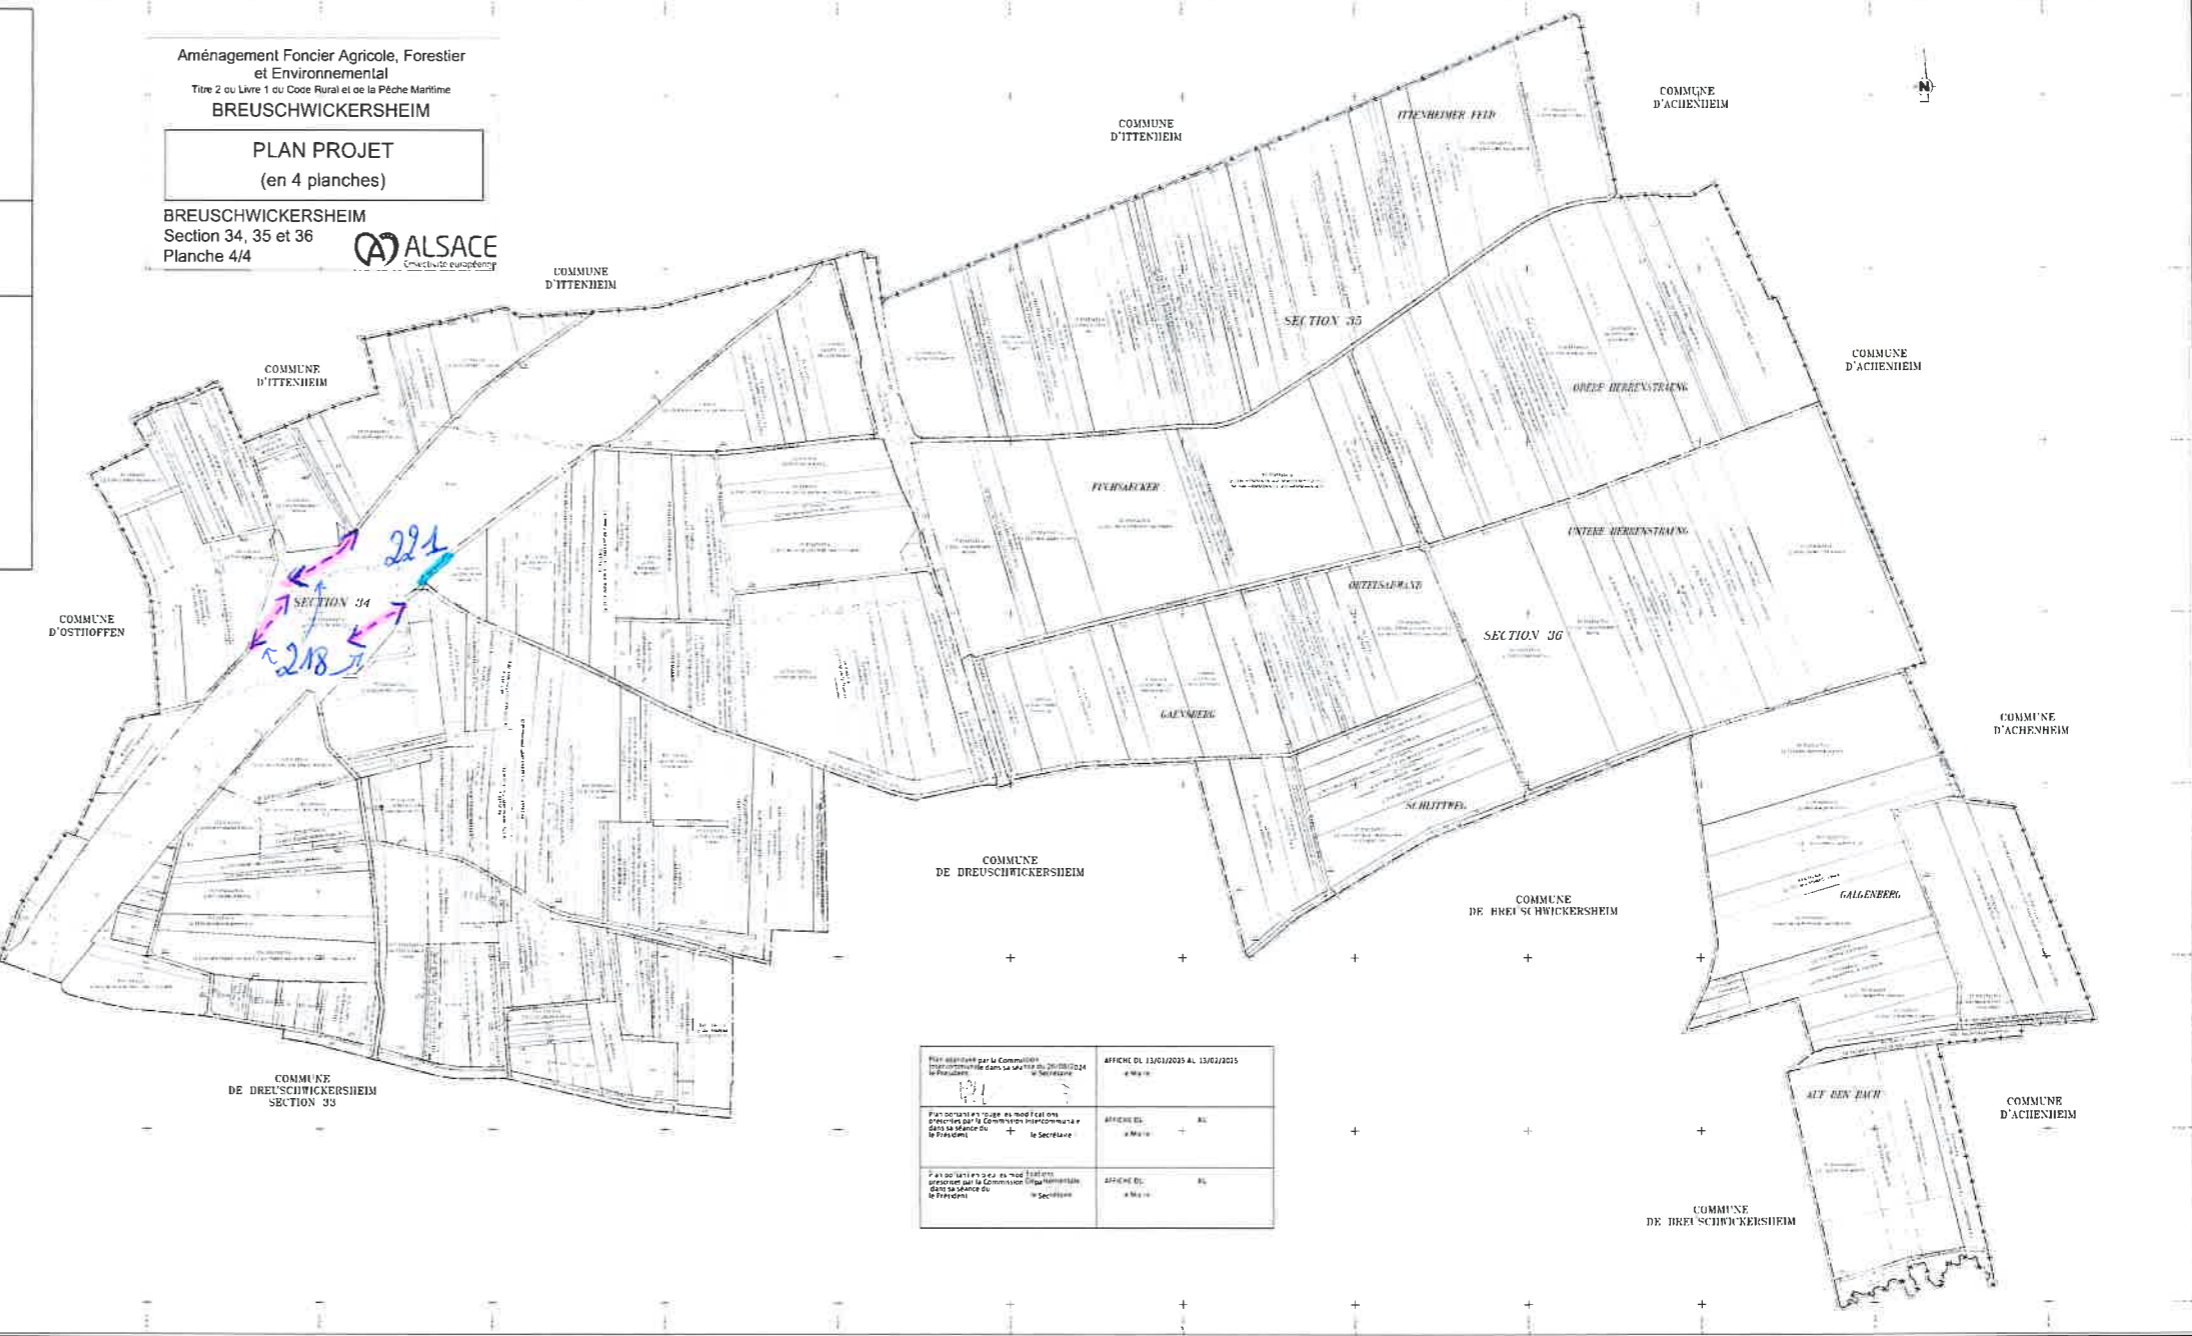











**Annexe à la requête ARCOS relative à l'enquête publique du nouveau  
parcellaire de l'AFAFE d'Ernolsheim-Bruche**

**Empiètements du parcellaire sur l'A355**


**Secteur nécessitant une modification du projet du nouveau parcellaire de  
l'AFAFE, les aménagements présents étant indispensables à l'A355 et encadrés  
par la DUP**

n° du secteur objet de la présente requête	Commune	section	ouvrage à prendre comme limite	surface indicative impactée (en m <sup>2</sup> )
<b>202</b>	Ernolsheim-Bruche	13	- alignement d'arbres de haute tige, - clôture autoroutière	328
<b>203</b>	Ernolsheim-Bruche	13	- clôture herbagère - compensation environnementale (cf périmètre défini en annexe)	6292
<b>208</b>	Ernolsheim-Bruche	13	- clôture herbagère - compensation environnementale (cf périmètre défini en annexe)	21112
<b>209</b>	Ernolsheim-Bruche	13	clôture autoroutière	89
<b>214</b>	Kolbsheim	36	- clôture herbagère, - fossé bassin versant	82
<b>217</b>	Ernolsheim-Bruche	16	clôture autoroutière	31
<b>223</b>	Breuschwickersheim	33	- clôture herbagère - compensation environnementale (cf périmètre défini en annexe)	23
<b>224</b>	Ernolsheim-Bruche	16	clôture autoroutière	70
<b>226</b>	Ernolsheim-Bruche	16	clôture autoroutière	73
<b>229</b>	Kolbsheim	33	compensation environnementale	24500

# Ernolsheim-Bruche (section 13)

Secteur n°203 de la requête.


**Parcelle 13-80:** adjoindre le secteur jaune (compensation environnementale) pour 62a92ca environ.

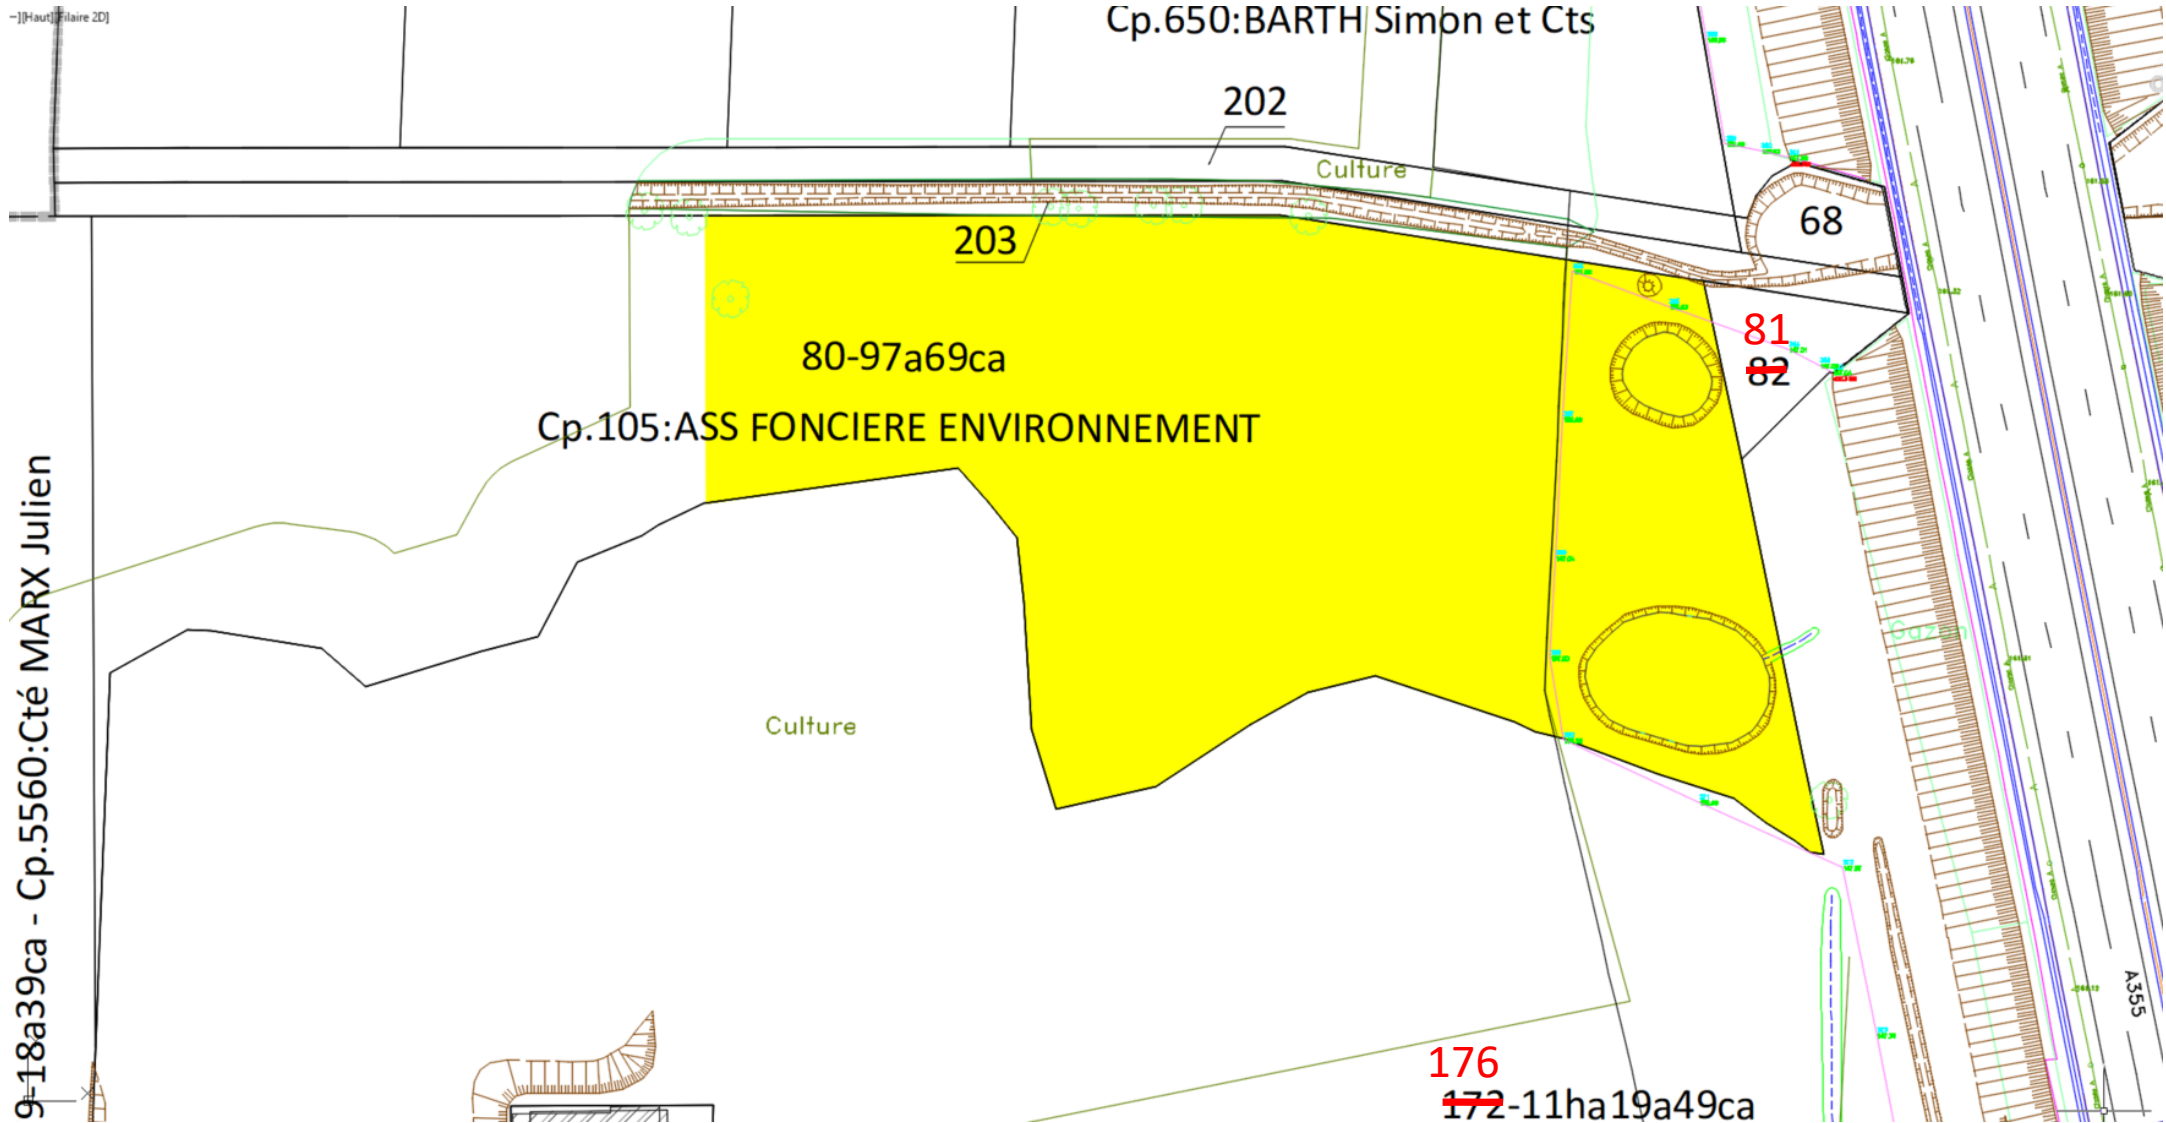

# Ernolsheim-Bruche (section 13)

Secteur n°208 de la requête.

**Parcelles 13-86, 13-87, 13-88, 13-90, 13-92, 13-138, 13-139, 13-140, 13-141, 13-142, 13-192, 13-193 et 13-195** : adjoindre les secteurs jaune (compensations environnementales) pour 2ha11a12ca environ.

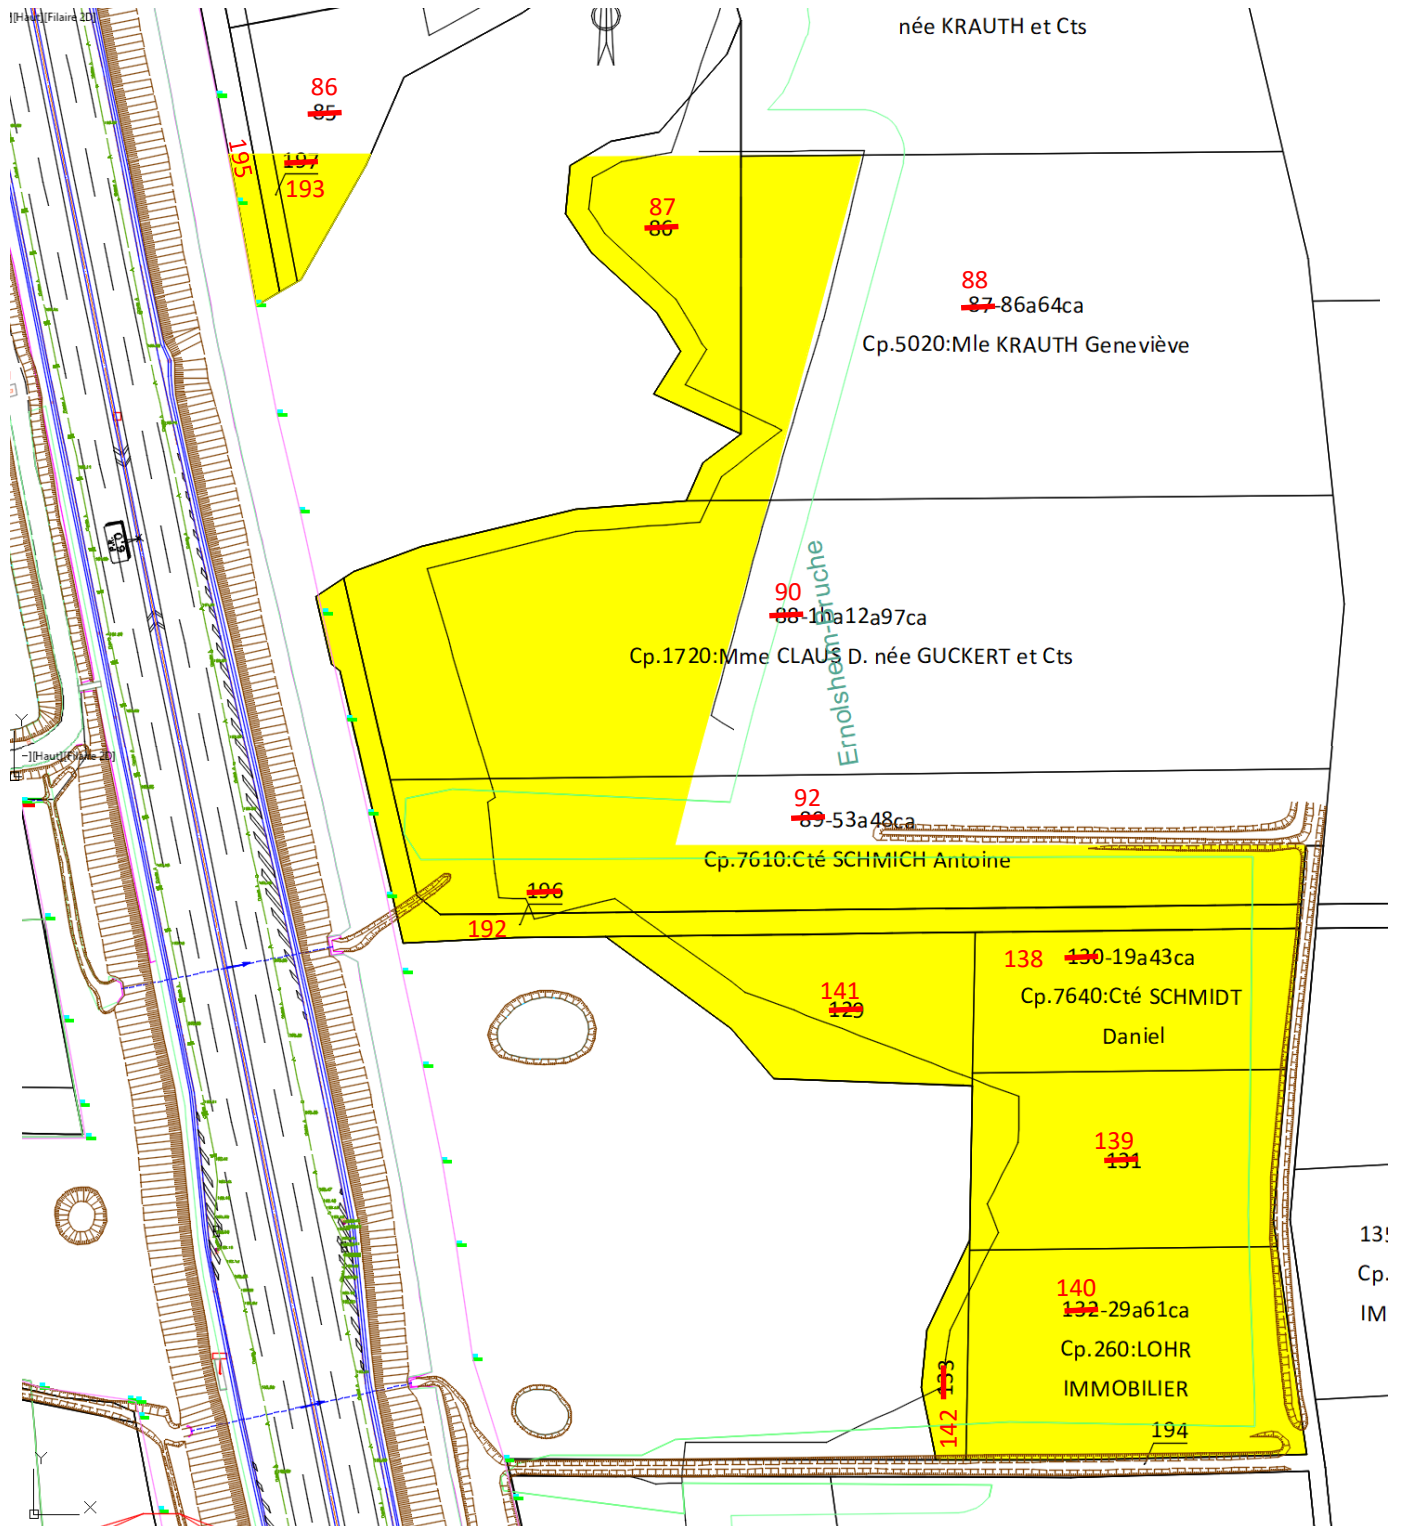


## Breuschwickersheim (section 33)

Secteur n°223 de la requête.

**Parcelle 33-52:** adjoindre le secteur jaune (compensation environnementale – intérieur clôture autoroutière) pour 11m<sup>2</sup> environ.

**Parcelle 33-78:** adjoindre le secteur jaune (compensation environnementale – intérieur clôture autoroutière) pour 12m<sup>2</sup> environ.

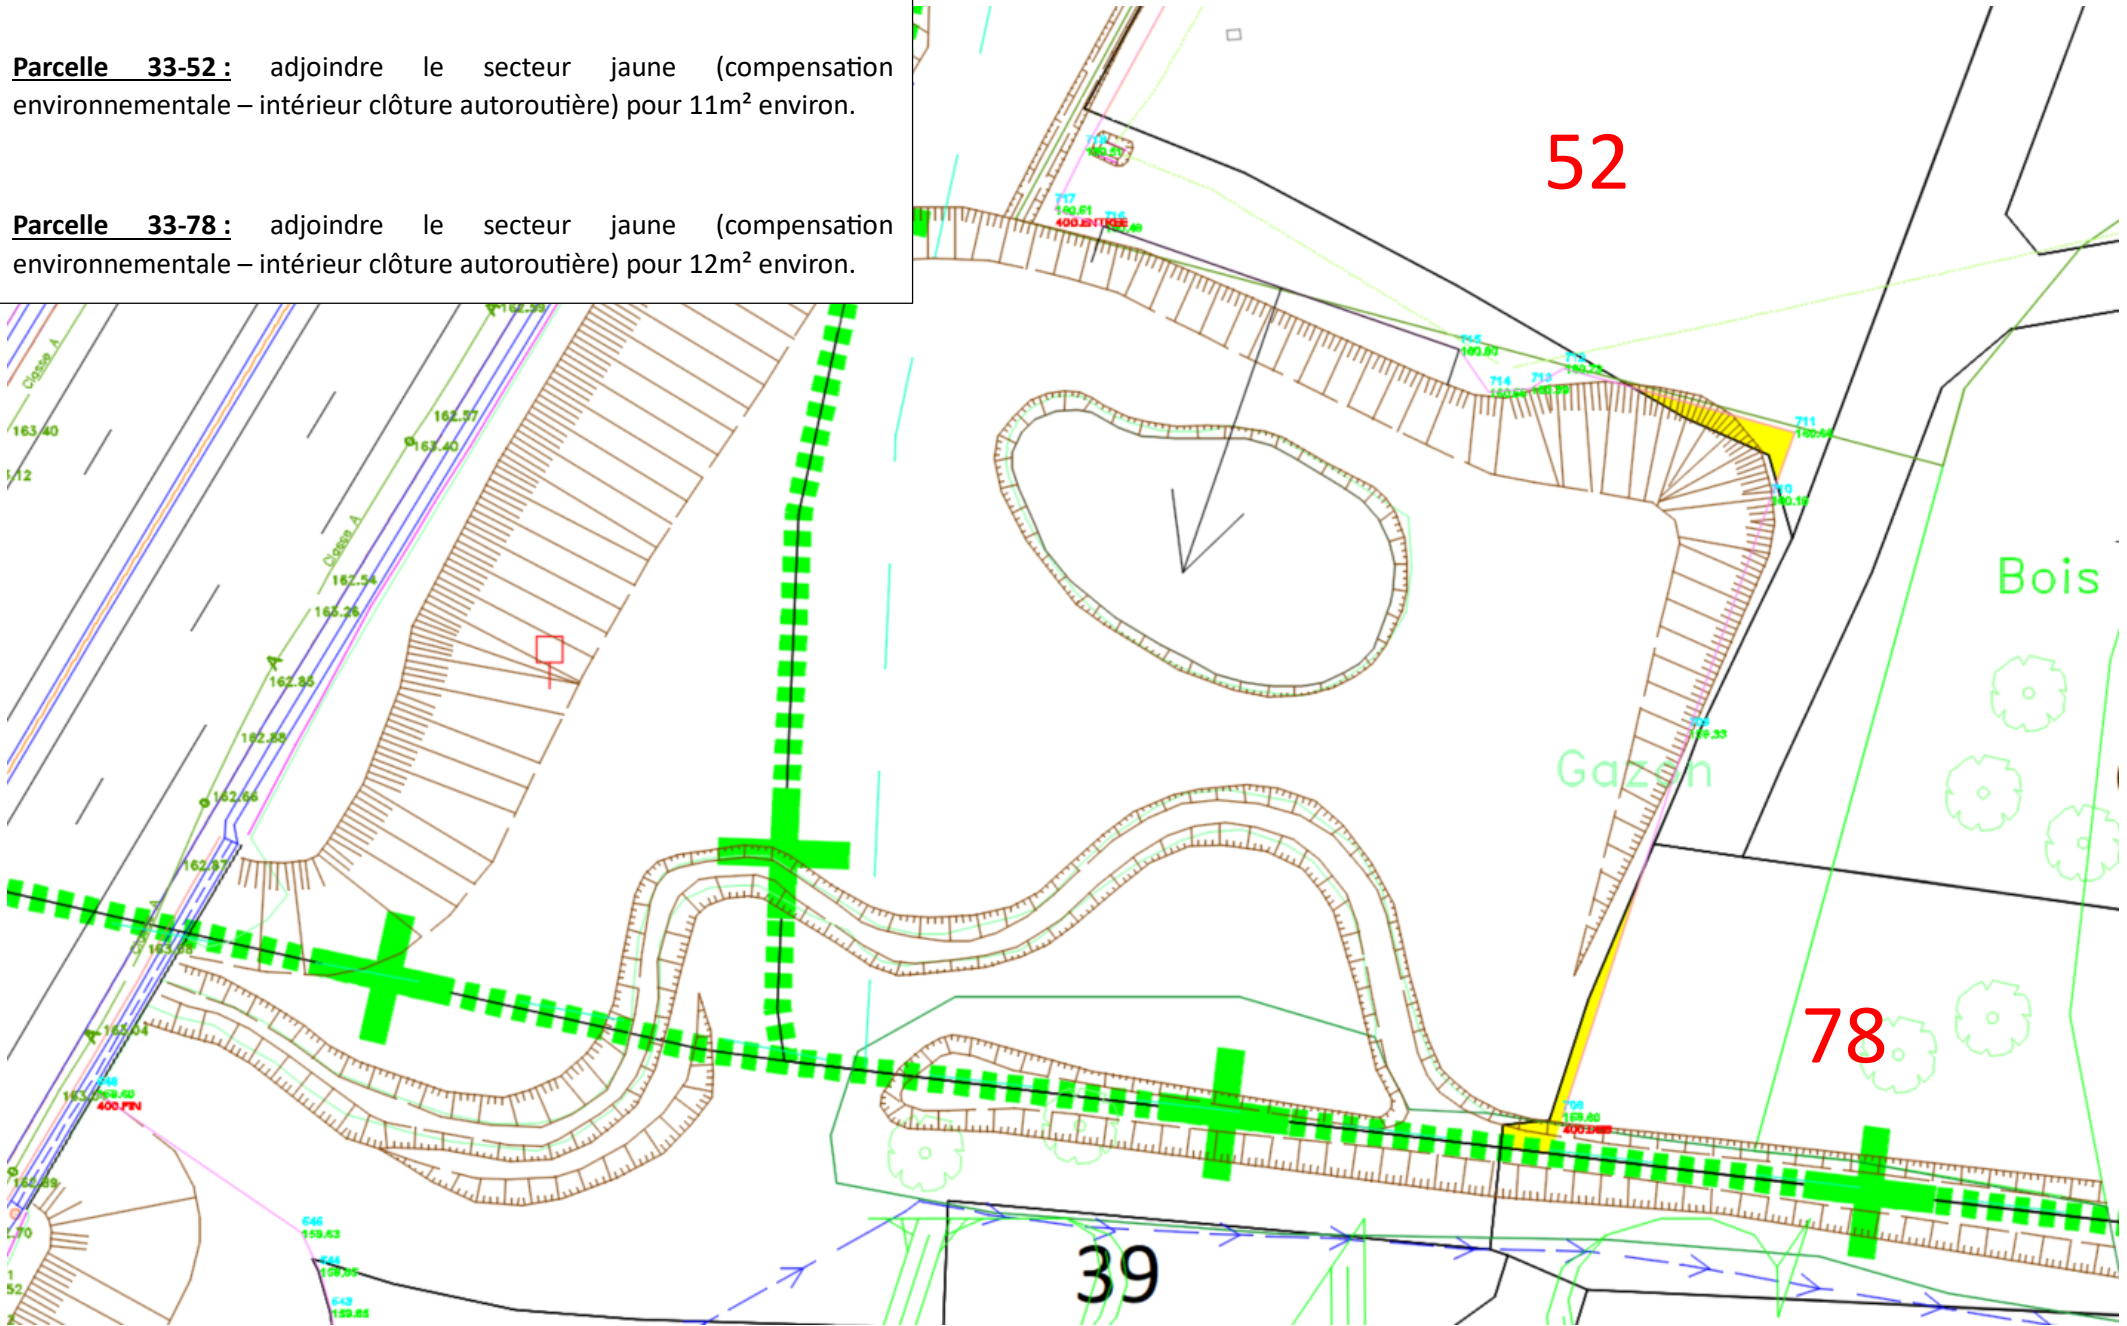

AFAFE D'ERNOLSHEIM-BRUCHE  
Mairie d'Ernolsheim-Bruche  
2, rue Principale  
67120 ERNOLSHEIM-BRUCHE

**Lettre recommandée avec AR**

LC 182 781 9710 0

Ittenheim, le 12 février 2025

N/réf. : MB/NK/25-030

Objet : AFAFE Ernolsheim-Bruche - Enquête publique nouveau parcellaire - Empiètements parcellaire sur A355

**A l'attention de Monsieur Charles Waldvogel – Commissaire enquêteur**

Monsieur le commissaire enquêteur,

Le financement, la conception, la construction, l'entretien, l'exploitation et la maintenance de l'autoroute A355, autoroute de contournement ouest de Strasbourg, ont été confiés par l'Etat à ARCOS par décret en Conseil d'Etat n°2016-72 du 29 janvier 2016.

Les travaux de construction de l'autoroute A355 ont été déclarés d'utilité publique (DUP) par décret du 23 janvier 2008 et prorogés par décret n°2018-36 du 22 janvier 2018.

Les terrains d'assiette de ces travaux constituent le domaine public autoroutier de l'A355 concédé à ARCOS (DPAC) et sont délimités par les différents aménagements présents sur site.

Nous avons été informés de l'enquête publique relative au nouveau parcellaire de l'aménagement foncier agricole, forestier et environnemental (AFAFE) et du programme des travaux connexes sur les communes d'Ernolsheim-Bruche, Breuschwickersheim, Kolbsheim avec extension sur la commune d'Ergersheim.

L'AFAFE doit respecter les prescriptions environnementales fixées par l'arrêté préfectoral n°2018/AFAF/13 du 17 avril 2018 ordonnant l'opération, notamment la prise en compte des mesures compensatoires de l'A355, la préservation des éléments naturels, la protection des cours d'eau et zones humides, la lutte contre l'érosion des sols et la préservation de la biodiversité.

Dans ce cadre, nous avons effectué une reconnaissance terrain et avons constaté en divers secteurs des incidences et empiètements du parcellaire cadastral sur le DPAC de l'A355.

Aussi nous demandons une mise en cohérence des limites issues de la présente AFAFE au droit de l'autoroute A355 avec celles du DPAC tel que fixés par les aménagements existants sur site ; cela se traduisant par un traitement des vingt situations et empiètements relevés comme suit :

- (i) neuf secteurs localisés en jaune sur l'annexe nécessitent une modification du projet du nouveau parcellaire de l'AFAFE, les aménagements présents étant indispensables à l'A355 et encadrés par la DUP.
- (ii) neuf secteurs localisés en bleu sur l'annexe nécessitent un déplacement de la clôture herbagère ou de l'alignement de poteaux afin de les ramener à la limite du projet de nouveau parcellaire de l'AFAFE ; dans l'éventualité où cette opération ne saurait être intégrée dans le cadre des travaux connexes, ces neuf empiètements devront suivre le traitement défini en (i) à savoir une mise en cohérence du parcellaire suivant les aménagements autoroutiers présents, dont la clôture herbagère ou l'alignement de poteaux.
- (iii) un secteur localisé en magenta sur l'annexe nécessite la préservation et la restauration de la fonctionnalité d'une mesure environnementale ; devront être supprimés les trois chemins agricoles situés au sein de la mesure environnementale, leurs liaisons reconstituées hors mesure environnementale, puis la mesure environnementales restaurée.
- (iv) un secteur localisé en vert sur l'annexe nécessite la préservation de la fonctionnalité d'une mesure environnementale ; devra être inscrite sur les parcelles une obligation réelle environnementale (ORE) conforme à l'arrêté préfectoral portant autorisation unique du 30 aout 2018 et ses compléments ; dans l'éventualité où cette ORE ne saurait être inscrite, cette emprise devra suivre le traitement défini en (i) à savoir la maîtrise foncière du parcellaire assiette de la mesure environnementale.

Nous tenions en outre à souligner que la clôture autoroutière, ouvrage de sécurité des usagers de l'autoroute, possède des caractéristiques ainsi qu'une hauteur réglementaire ; le parcellaire avoisinant ou les aménagements projetés dans le cadre des travaux connexes ne devront pas faire évoluer ces caractéristiques, tout particulièrement l'altitude du terrain dans une bande de soixante-quinze centimètres ; à cet effet, dans l'éventualité où cette bande ne serait pas rattachée à la parcelle autoroutière, nous demandons l'institution d'une servitude *non altius tollendi* sur ce périmètre pour les aménagements de toute nature au-dessus de l'altitude du pied de la clôture autoroutière.

Nous souhaiterions que vous puissiez nous faire parvenir un fichier au format « .dwg » du parcellaire ainsi mis à jour au droit des secteurs modifiés.

Vous remerciant pour la prise en compte de cette requête et restant à votre disposition pour toute rencontre si nécessaire, je vous prie de croire, Monsieur le commissaire enquêteur, à l'expression de mes salutations distinguées.



Marc BOURON  
Président

copie : SOCOS – Philippe Ravache

P.J. :

- 6 planches cadastrales localisant les vingt situations et zones de chevauchement,
- tableau de synthèse caractérisant les dix secteurs nécessitant une modification du projet du nouveau parcellaire de l'AFAFE ou l'inscription d'une obligation réelle environnementale,
- description géométrique des modifications à apporter aux secteurs 203, 208 et 223 de la présente requête.